




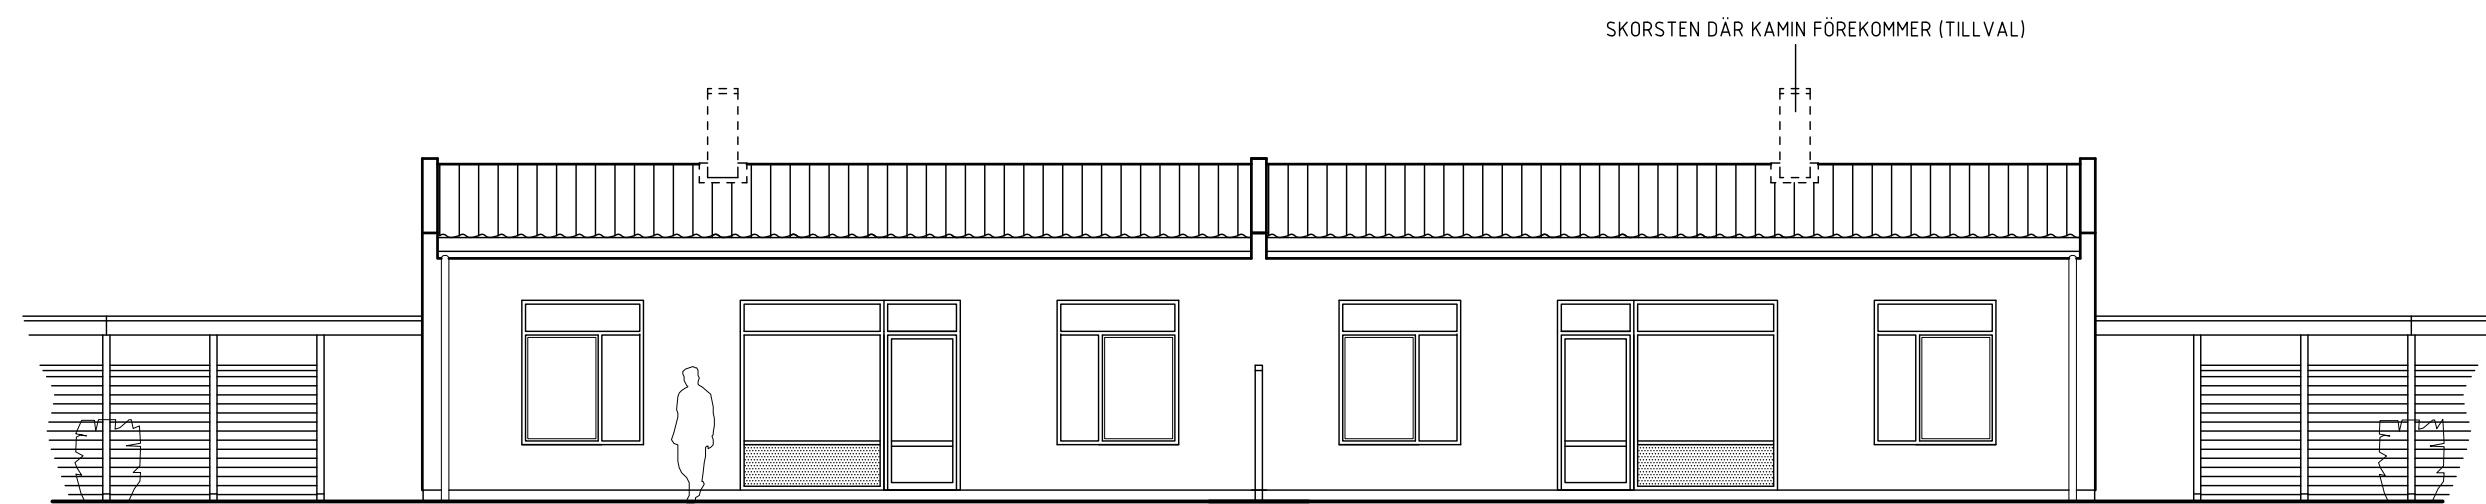


FASAD MOT TRÄDGÅRD

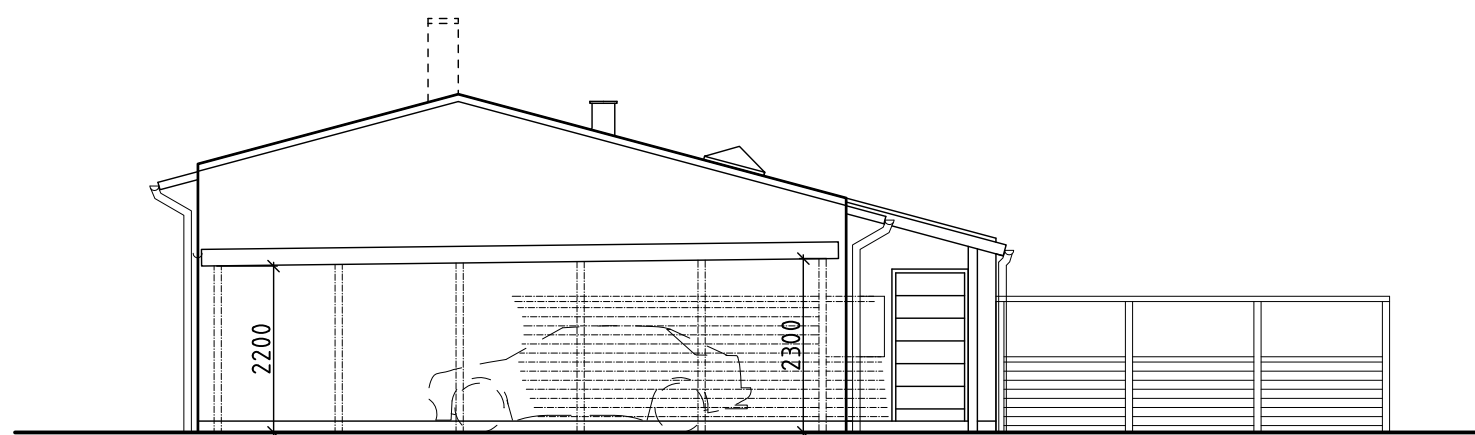


GAVELFASAD MOT VÄSTER

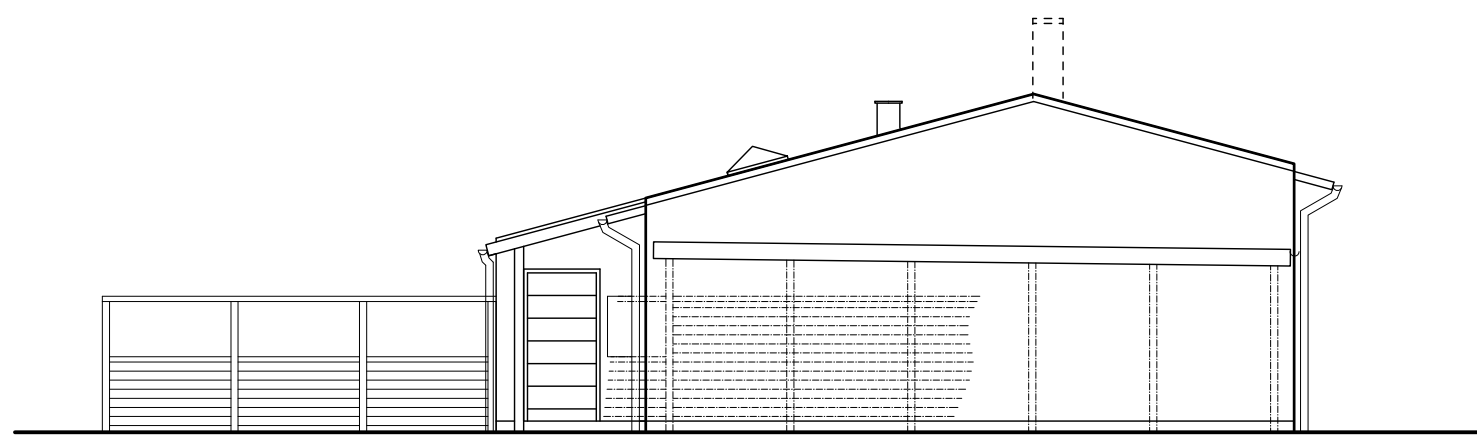

GAVELFASAD MOT ÖSTER

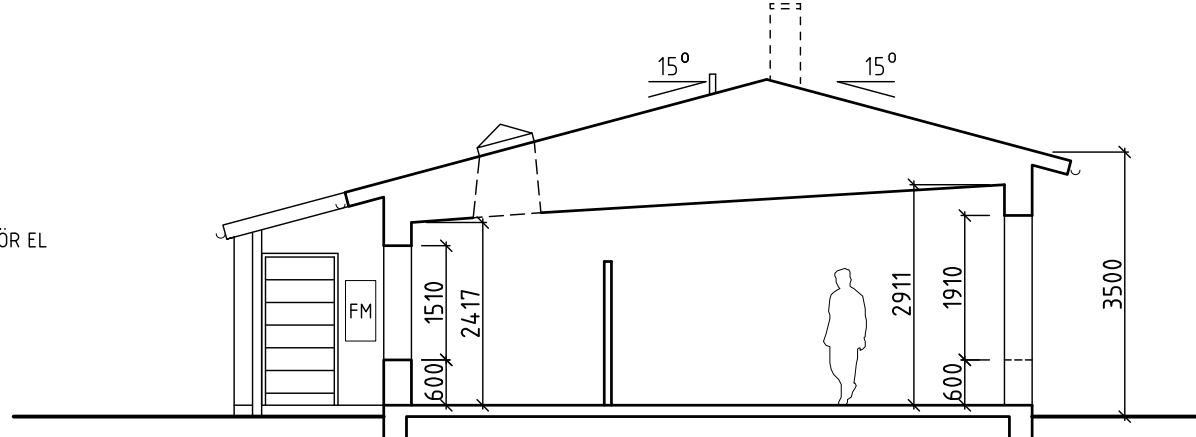


SEKTION

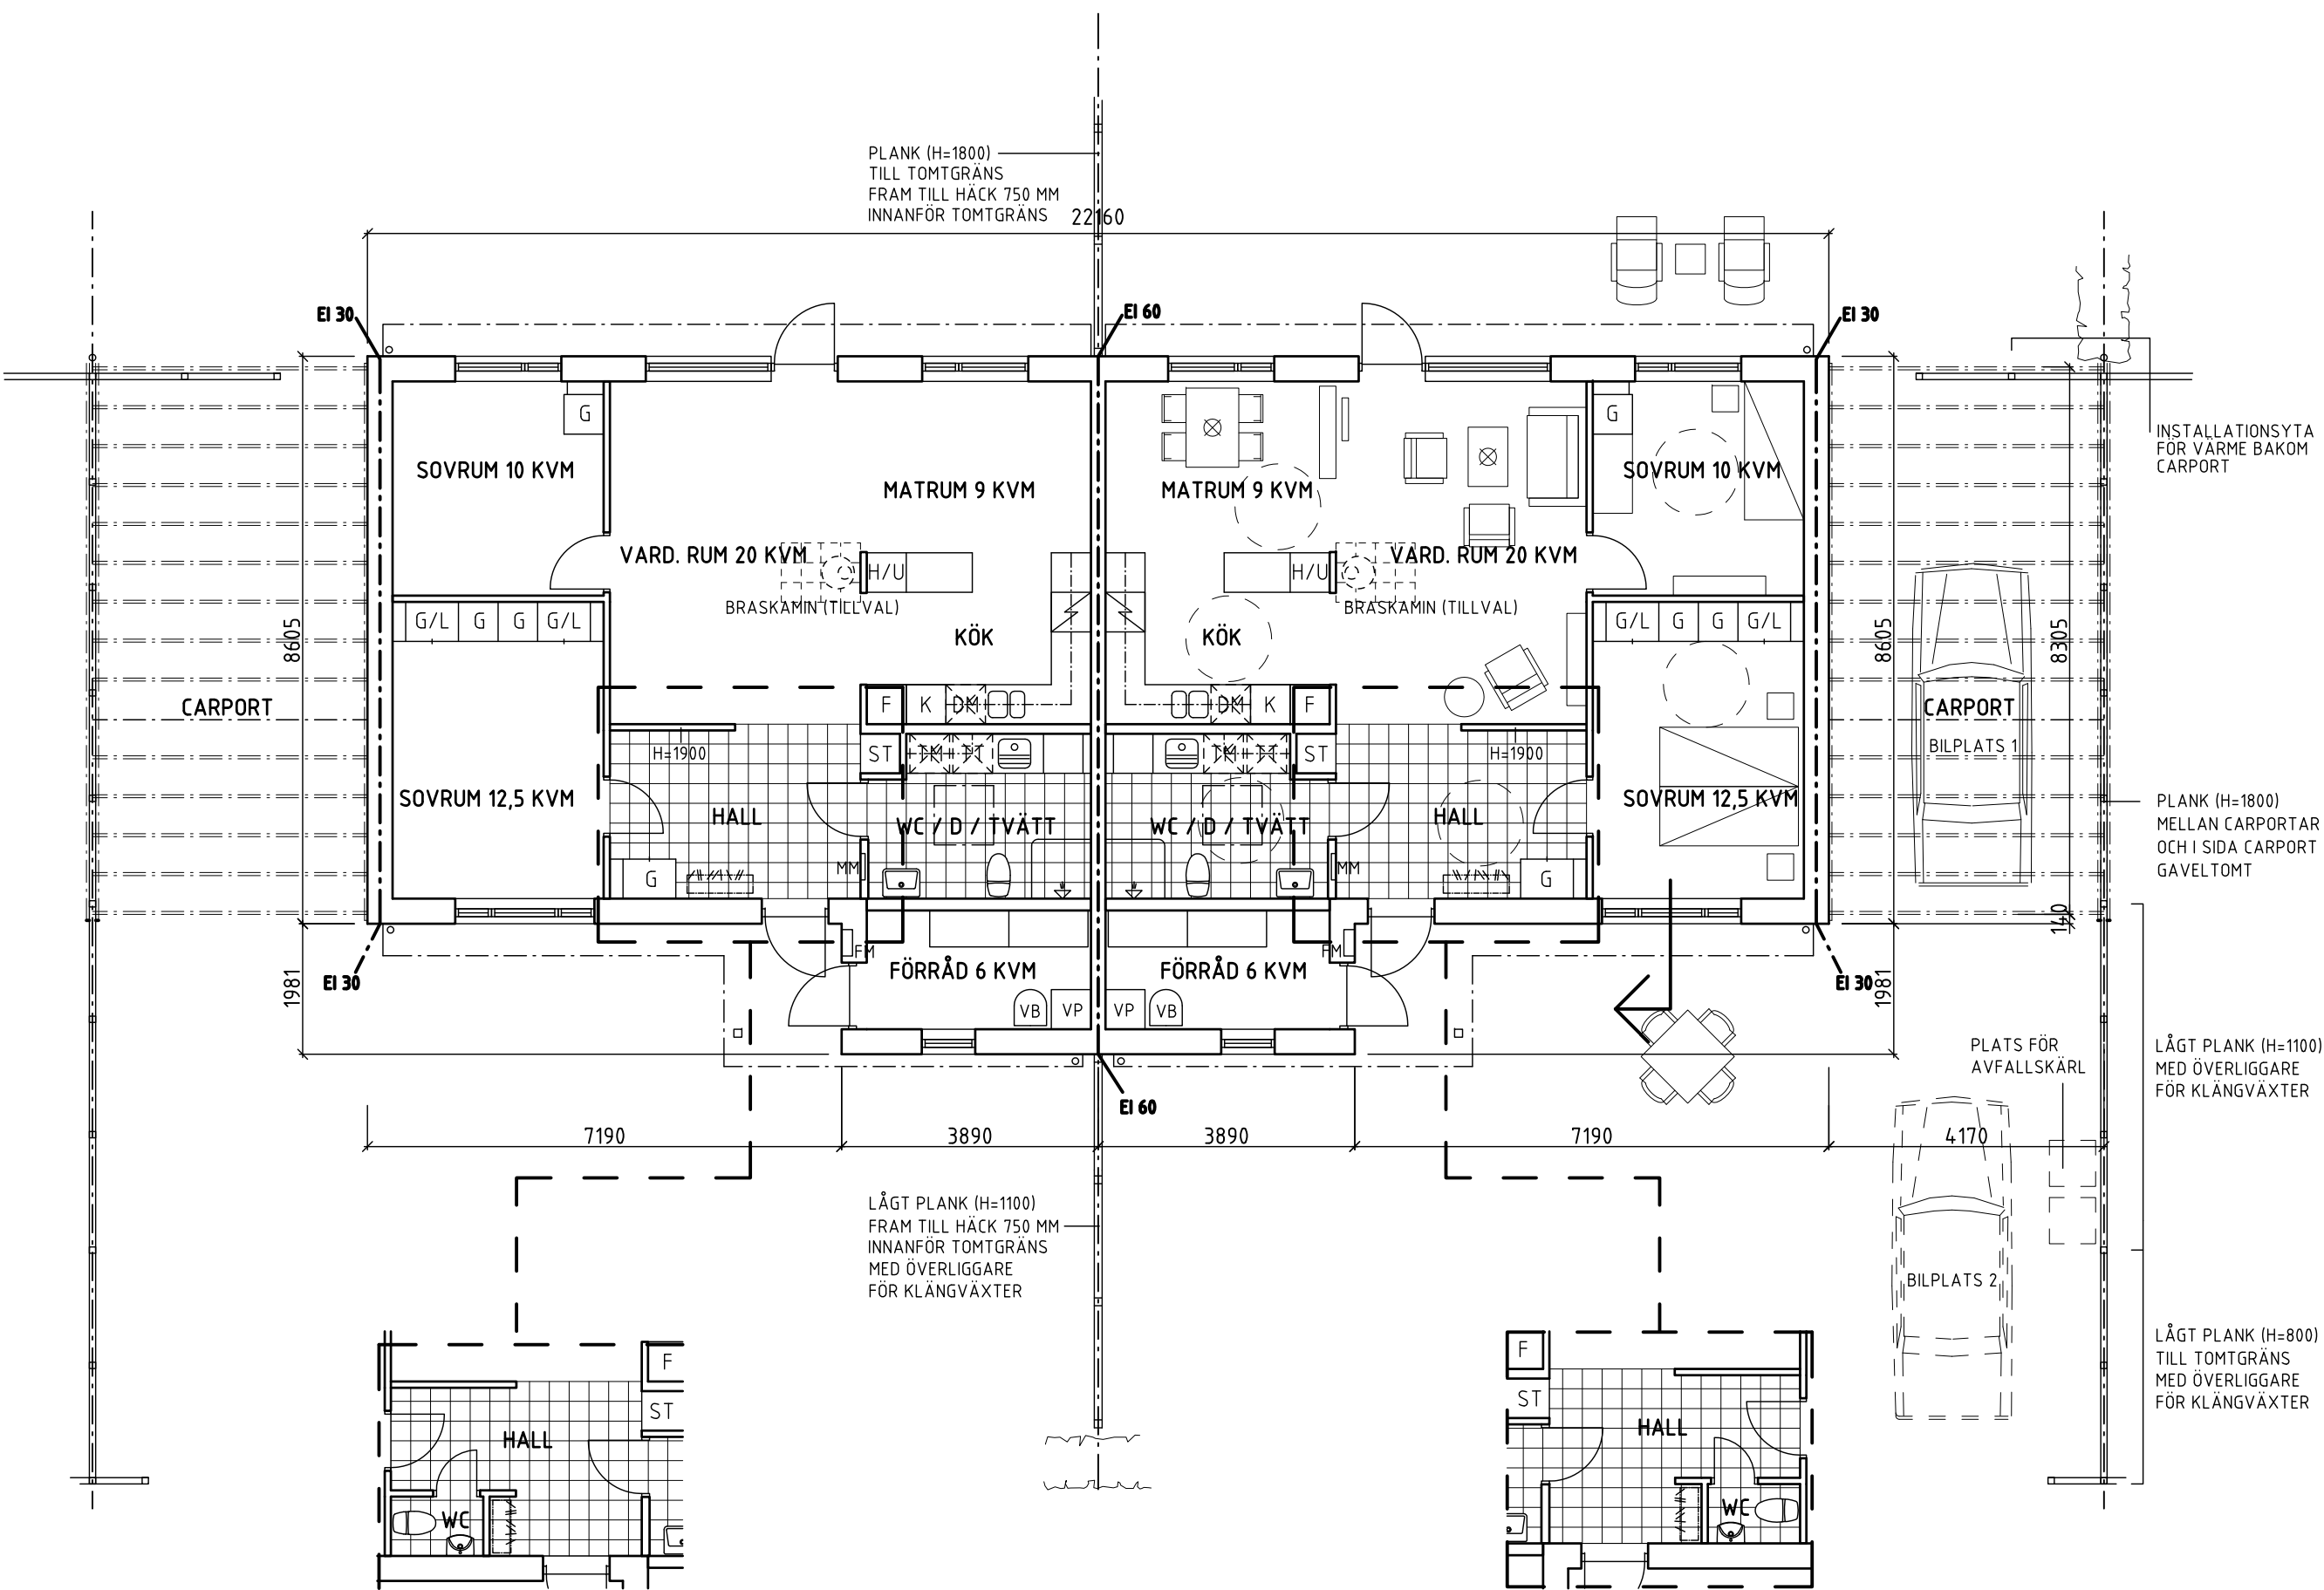

ALT. PLAN, EXTRA TOALET
(TILLVAL, UTFÖRT I LGH 1, 5, 7)


ALT. PLAN, EXTRA TOALET
(TILLVAL, UTFÖRT I LGH 2)

PLAN LGH TYP A OCH As LGH 1-8
3 ROK - 83 KVM BOA + 6 KVM FÖRRÅD

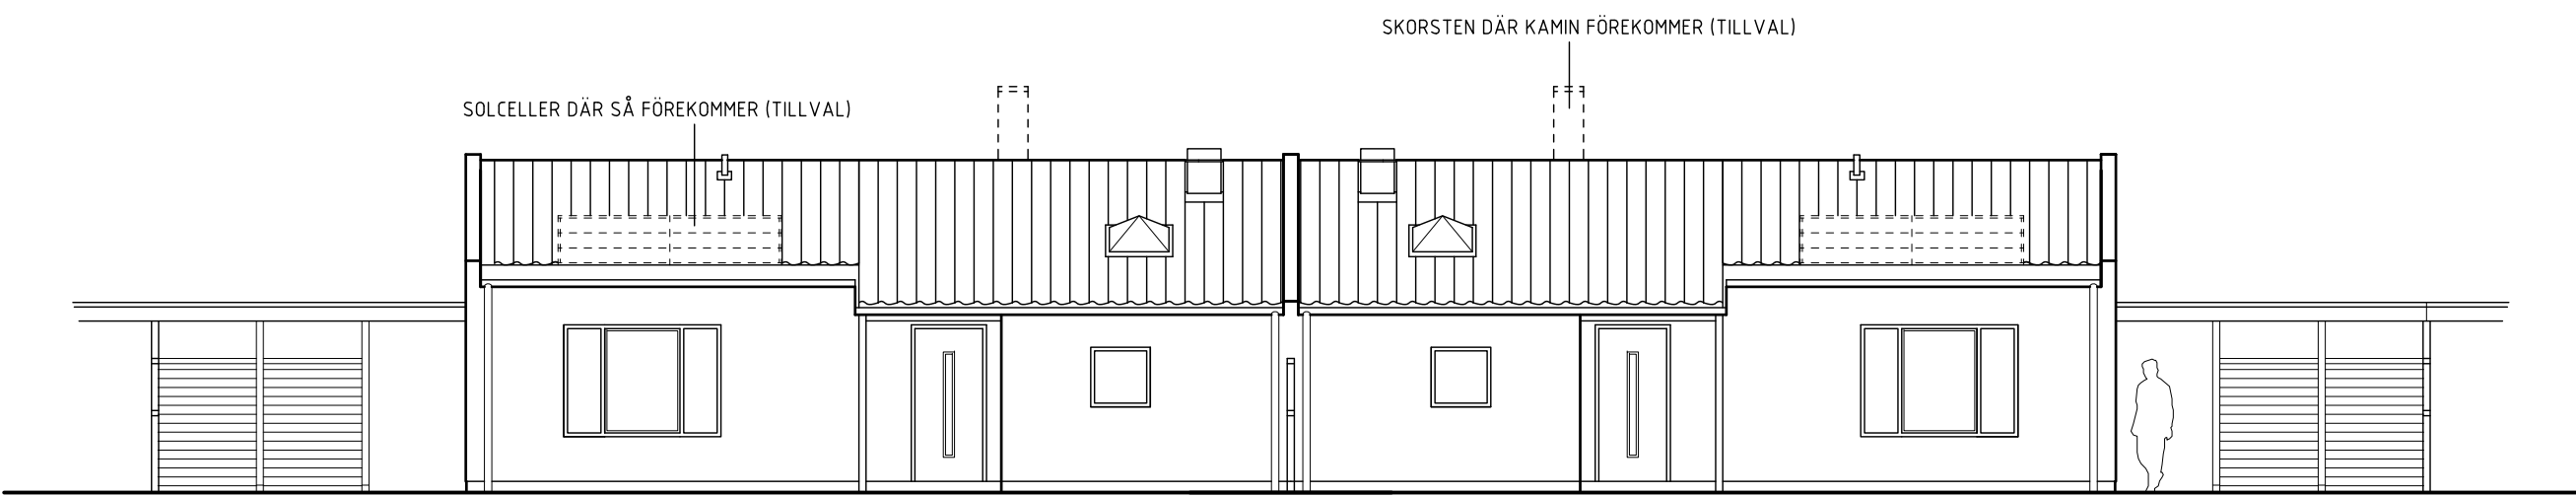

FASAD MOT GATA

ORIENTERINGSFIGUR (1:2000)

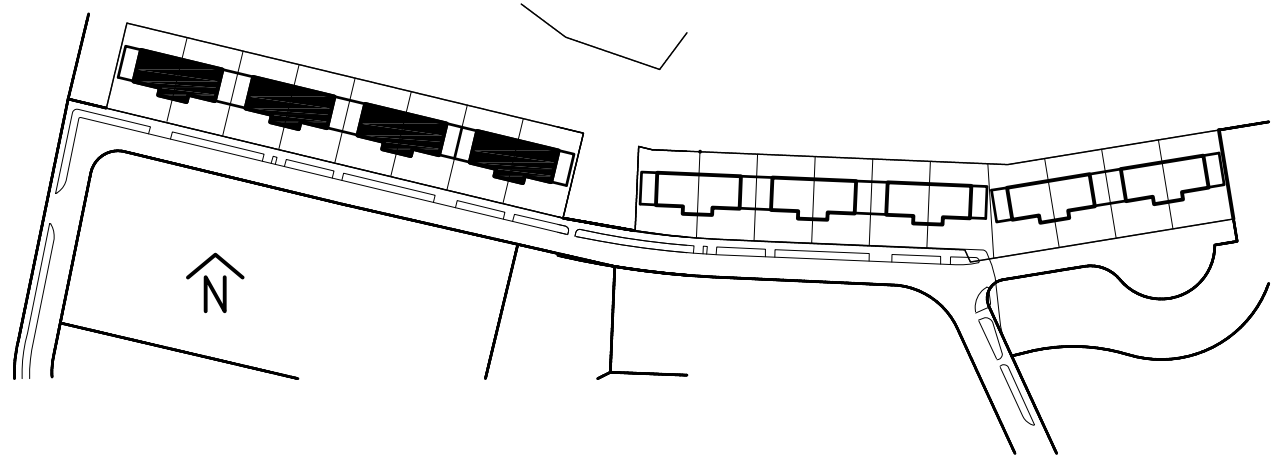

MÅTT I MILLIMETER.

FÖR UTVÄNDIGA MATERIAL OCH KULÖRER,
SE SEPARAT BESKRIVNING.

FÖR MARKPLANERING OCH DISPOSITION AV
TOMTYTOR, SE SITUATIONSPLAN

FÖR BYGGNADERS LÄGEN PÅ TOMT,
LIKSOM HÖJSÄTTNING, SE NYBYGGNADSKARTA


		RELATIONSHANDLING	MF	14-11-20
A		STAKET MM.	MF	13-12-05

BET	ANT	ÄNDRINGEN AVSER	SIGN	DATUM
-----	-----	-----------------	------	-------

BYGGLOVSHANDLING
Häljars parkstad Landskrona

ByggCompagniet	
B HSB LANDSKRONA	TELEFON: 0418-43 99 00 INTERNET: www.hsb.se
B/TE BYGGCOMPAGNIET I Malmö AB	TELEFON: 040-400 78 00 INTERNET: www.byggcompagniet.se
A1 MERNSTEN ARKITEKTKONTOR AB	TELEFON: 040-29 19 33 INTERNET: www.mernsten.se
A2 HULTIN & LUNDQUIST ARKITEKTER AB	TELEFON: 040-754 75 INTERNET: www.hultinlundquist.se
K ANB BYGGKONSULTER AB	TELEFON: 040-464 79 30 INTERNET: www.anb.se
	TELEFON: INTERNET:
	TELEFON: INTERNET:
	TELEFON: INTERNET:

UPPDRAG NR 1230	RTAD / KONSTRUERAD AV MF	HAND. ÄGARE M. FERNEBRANT
DATUM 13 11 12	GOOKÄND AV	
KV. ÄNGSRUTAN 1 I LANDSKRONA NYBYGGNAD AV MARKBOSTÄDER PLAN, FASADER, SEKTION, LGH. TYP A OCH AS		
SKALA 1:100 (A3 1:200)	NUMMER A03-60-11	REV

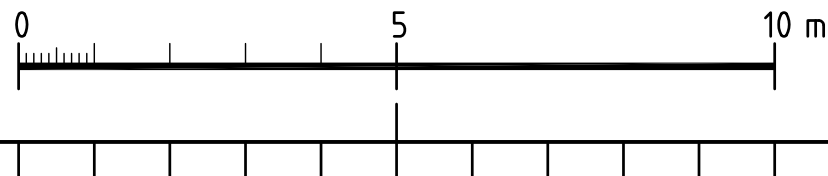

- RELATIONSHANDLING -