


FÖRKLARINGAR OCH FÖRESKRIFTER

ALLA MÅTT ANGES I MM.
PLUSHÖJDER ENLIGT RH00

- BRANDCELLSGRÄNS EI 60
- DÖRR
- UNDERTAK/INKL.

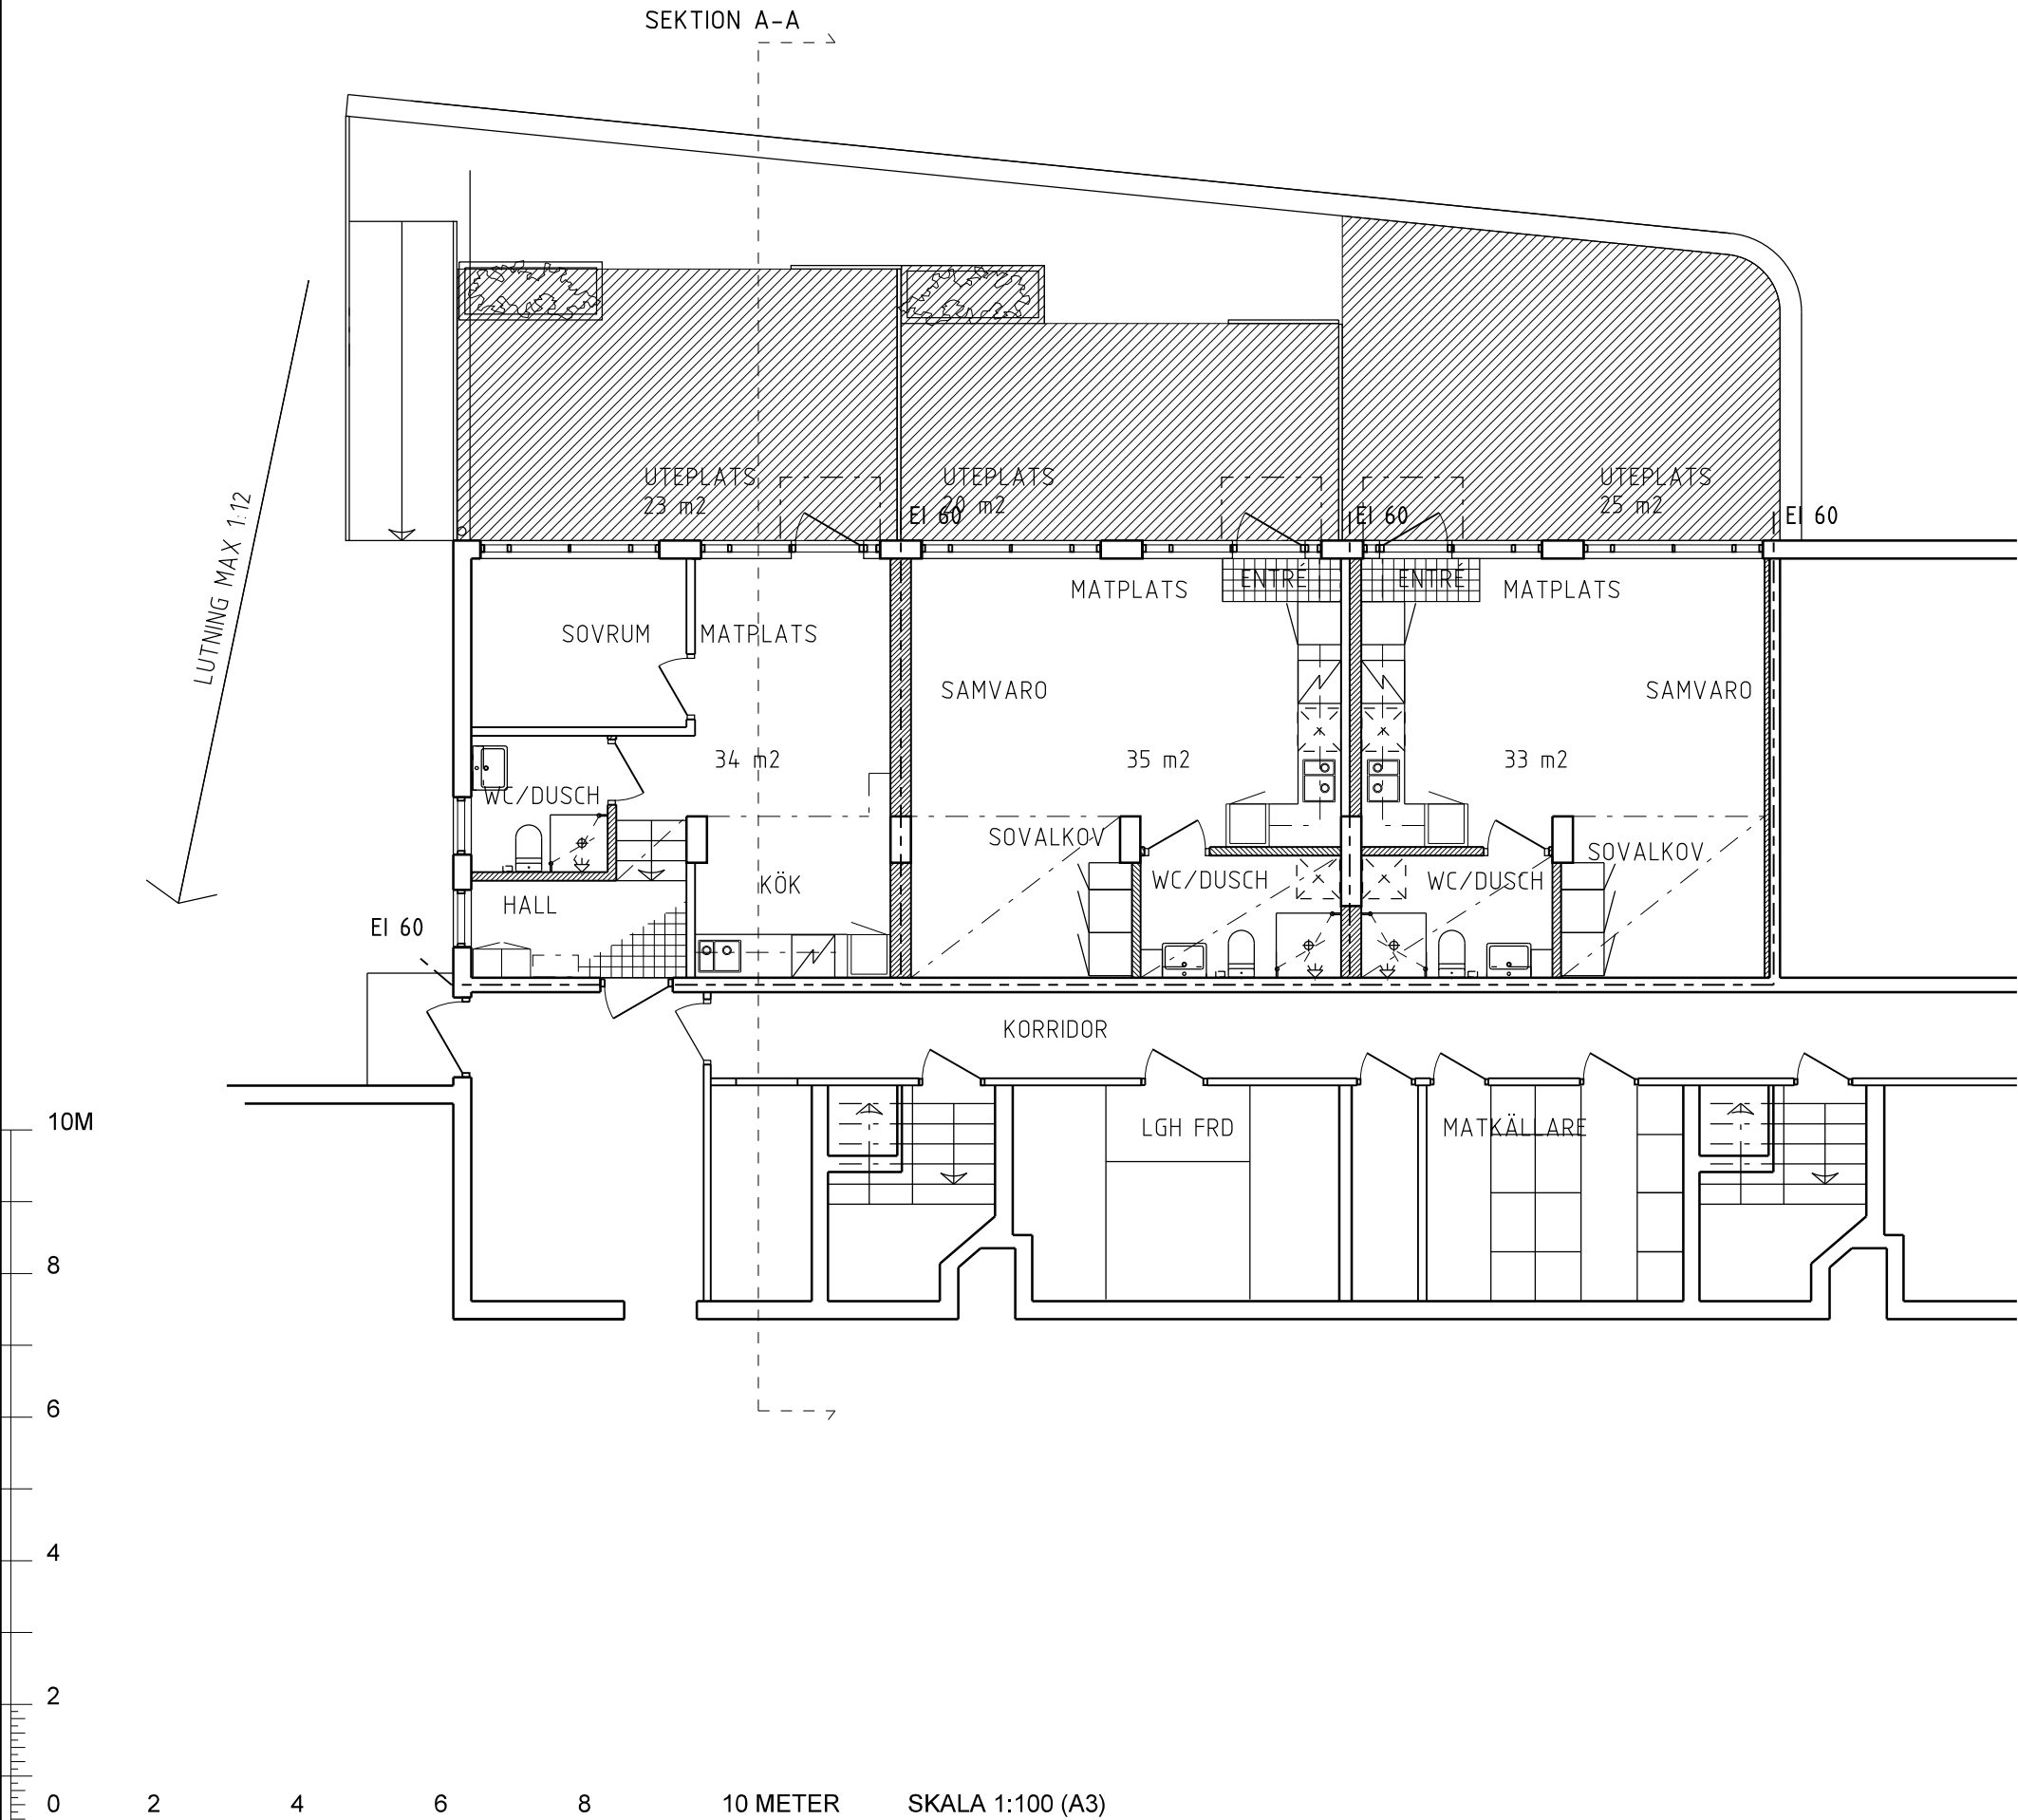

FÖRHANSKOPIA 2019-04-16

REV	ANT	AVSEENDE	SIGN	DATUM
STATUS				
RELATIONSHANDLING				
MOMA Arkitektkontor				
Ringvägen 78, 118 60 Stockholm T. 070-7680315				
PROJEKT				
Kv KANELBULLEN, SKÖNDAL				
OMBYGGNAD AV LOKAL TILL BOSTÄDER				
ANSVARIG		DATUM		
MONA v MATERN		2017-04-20		
RITNINGEN AVSER				
PLAN				
SKALA		RITNINGSNUMMER		REV
1:50 (A3)		A40.1-10		