

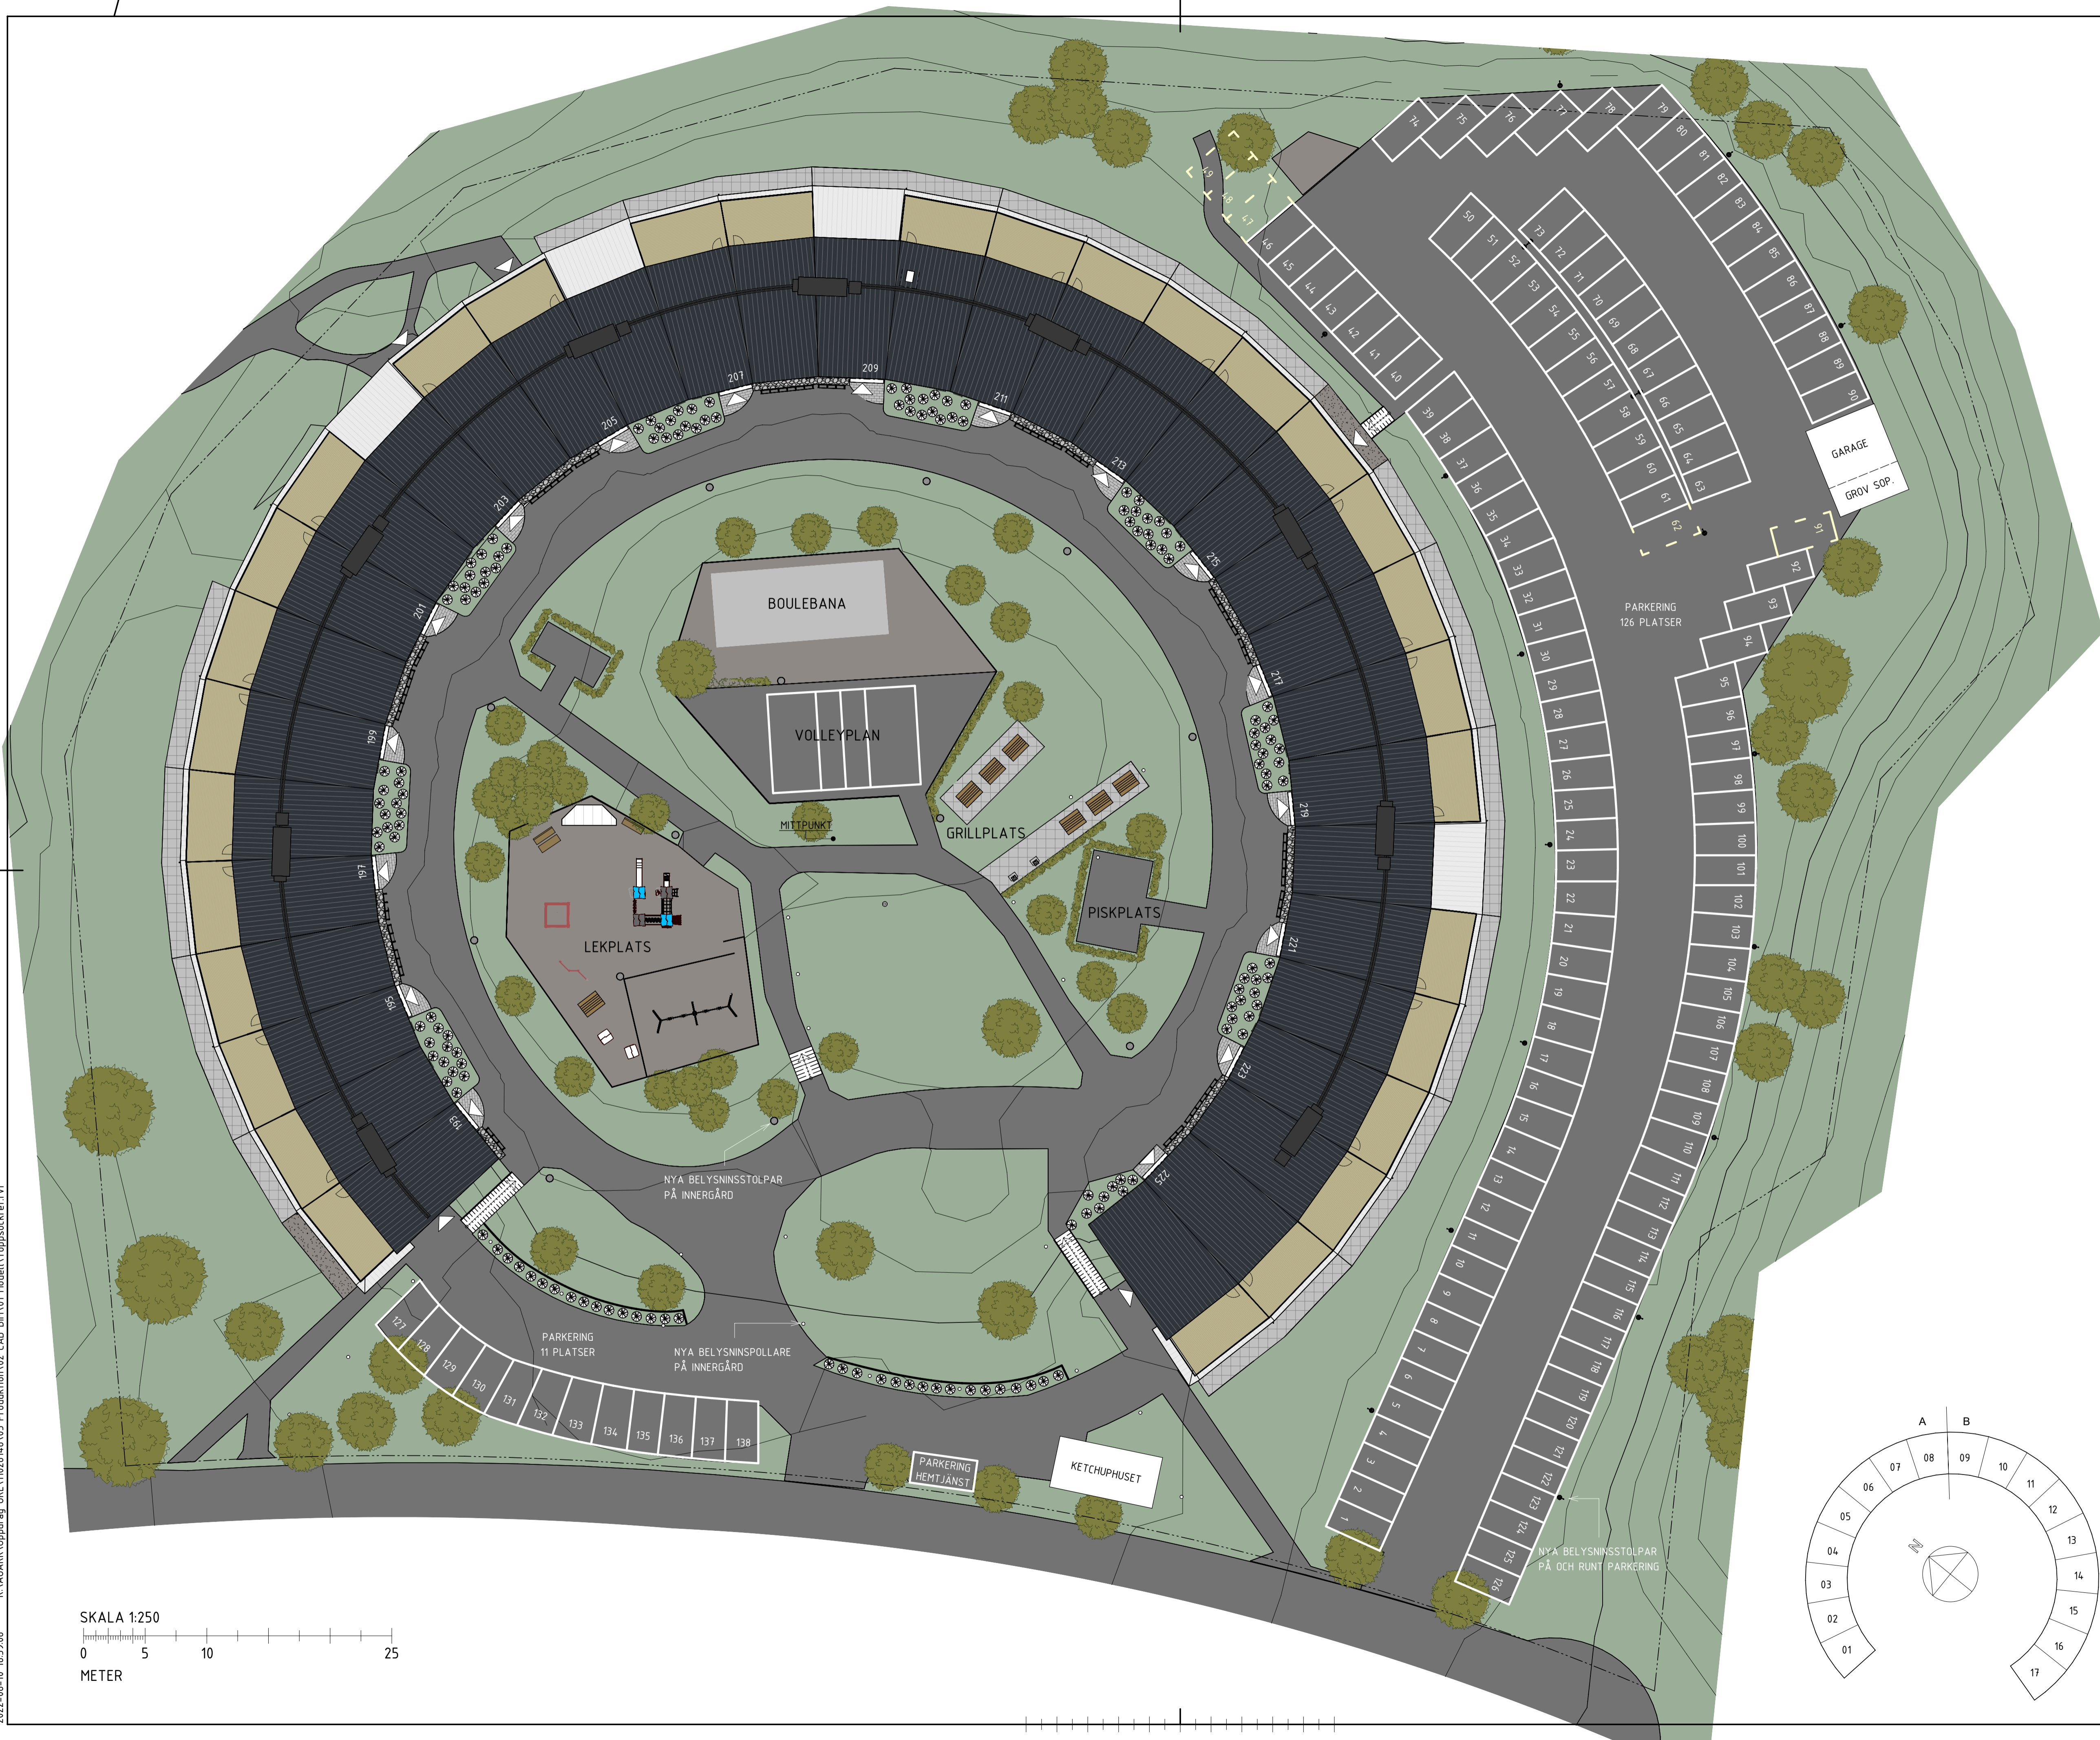


2022-08-10 16:39:08 K:\ADARK\Uppdrag ÖRE\11026146\03\_Produktion\02\_CAD\_BIM\01\_Model\Toppsockret.rvt

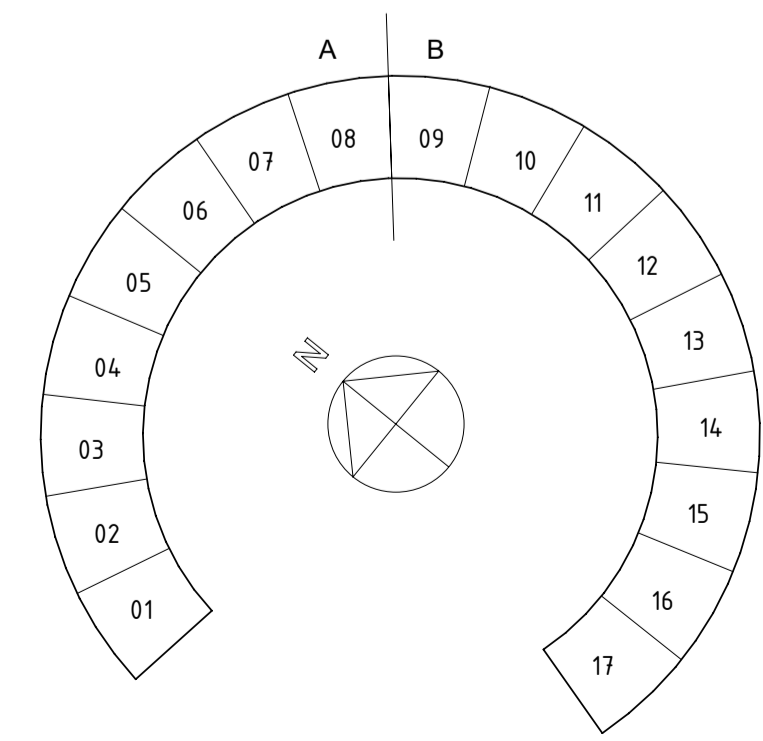

**FÖRKLARINGAR OCH FÖRESKRIFTER**

- TRÄD
- BUSKE/ HÄCK
- PLANTERING
- ENTRÉ
- BELYSNINGSPOLLARE INNERGÅRD
- BELYSNINGSTOLPE INNERGÅRD
- BELYSNINGSTOLPE PARKERING

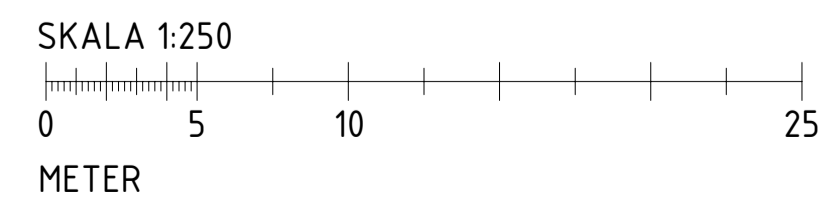

HANDLINGARNA ÄR UPPFÖRDA UTIFRÅN GAMLA INSKANNADE RITNINGAR SAMT SATELIT- OCH DRÖNBILDER. AVVIKELSER KAN FÖREKOMMA.

2022-05-20

BET	ÄNDRINGEN AVSER	DATUM	SIGN
<b>RELATIONSHANDLING</b>			
<b>BRF TOPPSOCKRET</b>			
Toppsockret 1, Farsta			
PE   Arkitektur		Teknik & Arkitektur	
UPPDRAGSNUMMER 11026146		RITAD/KONSTRUERAD AV M.STRÖMBERG	
DATUM 2022-08-10		HANDLÄGGARE F.SKEPPNER	
UPPDRAGSANSVARIG M.CARLSSON			
SITUATIONSPLAN			
SKALA A1 1:250 A3 1:500	NUMMER A-01-0-01		