


ALLMÄNNA ANVISNINGAR
SAMTLIGA MÅTT ÄR I (MM), DÄR EJ ANNAT
ANGES.

TECKENFÖRKLARING


- +X.XX PLUSHÖJD
- BRYTARE FÖR SLAGSDÖRRSAUTOMATIK
- EL EL-BILPLATS
- (EL) RESERVATION FÖR EL-BILPLATS
- RE RÖKEVAKUERINGSLUCKA
- FUNKTIONSMÅTT
- KONNEKTIONSLINJE
- SKRAFFERAT OMRÅDE REDOVISAS PÅ ANNAN RITNING

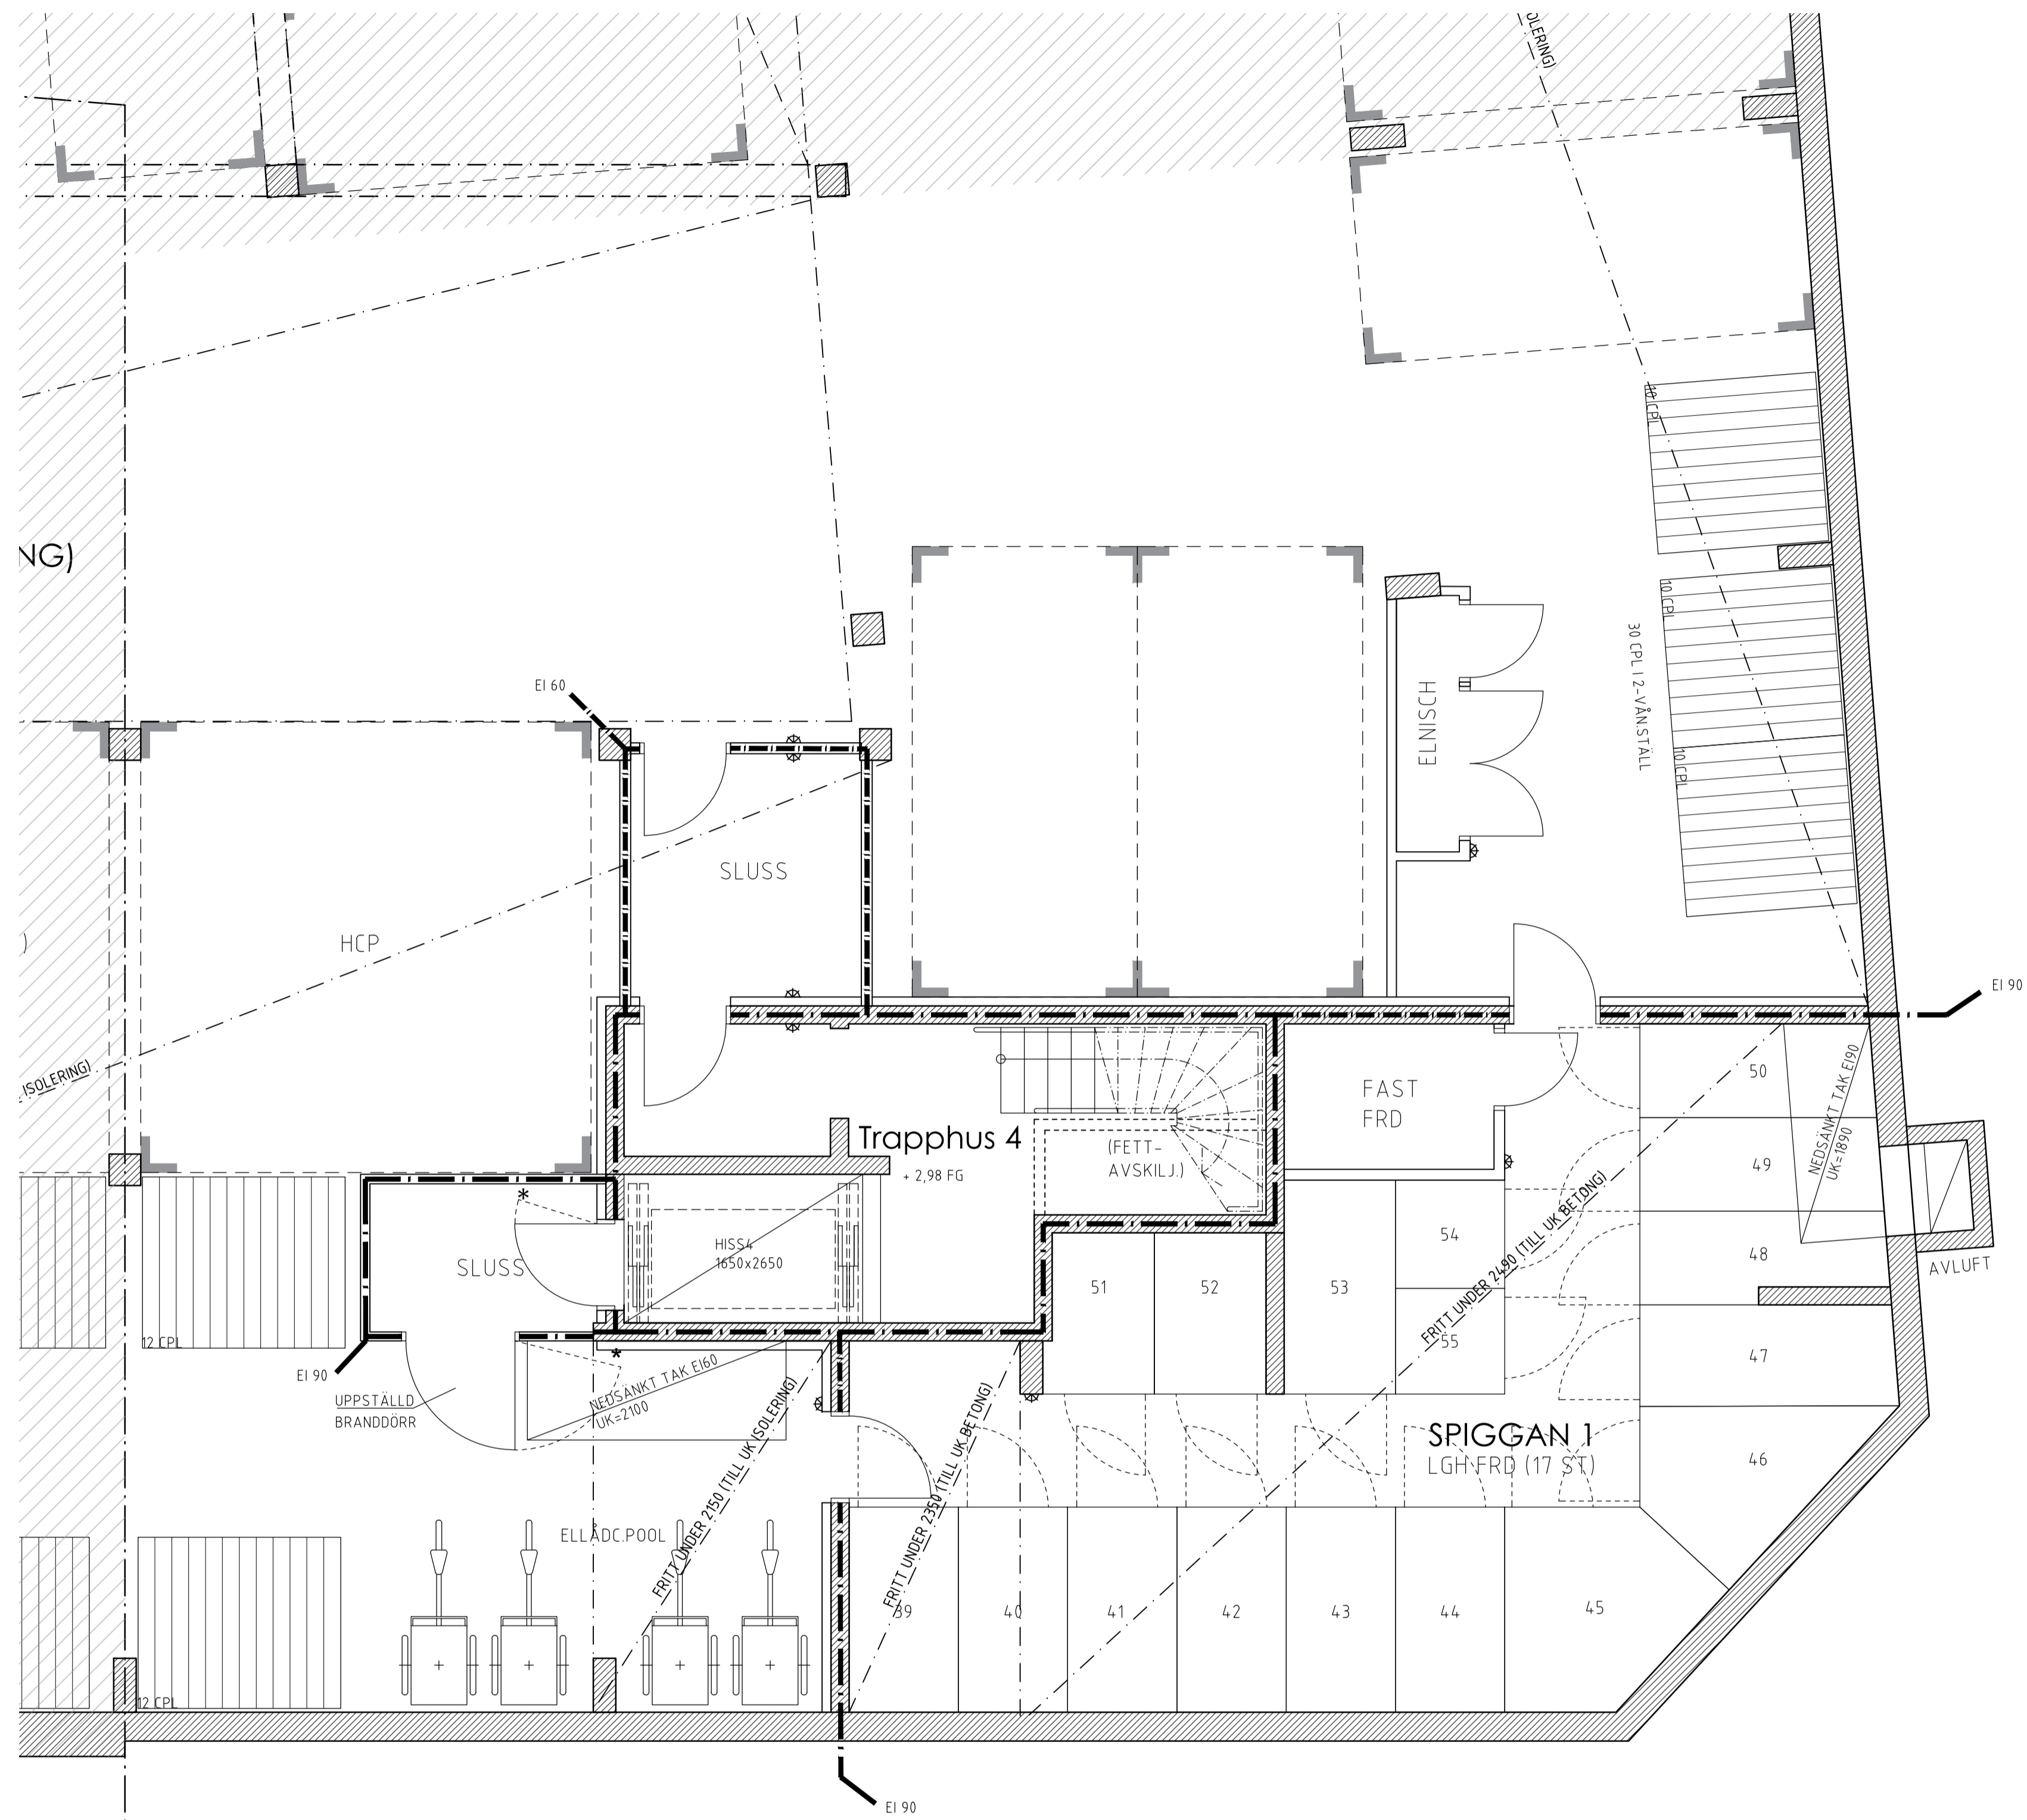

BET	ANT	ÄNDRINGEN AVSER	DATUM	SGN
RELATIONSHANDLING				



IDÉ OCH GESTALTNING
OPENSTUDIO
ARKITEKTER

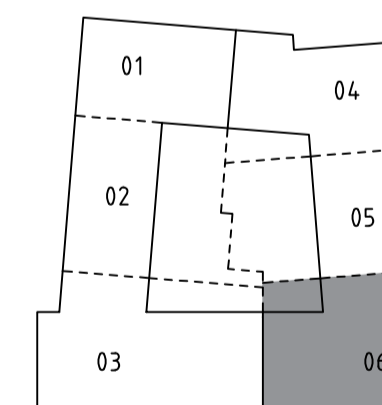

Spiggan 2
Spiggan 1 och 2, Malmö kommun

X	A	Kamikaze Arkitekter	076 162 60 13
	K	ÅF	076 772 82 96
	V	IEAB	040 22 44 22
	VS	Tyréns	010 452 20 00
	EL	Rowida	040 14 03 50
	M	S-schakt	041 55 12 20

UPPROGNSNR	RITAD/KONSTR AV	HANDLÄGGARE
180L	MN	CM
DATUM	ANSVARIG	
20-07-03	CM	

NYBYGGNAD AV FLERBOSTADSHUS
PLAN 09 DEL 6

SKALA A1	SKALA A3	NUMMER	BET
1:50	1:100	0-A-40.1-0906	-

