






Fasad mot Väster
SKALA 1 : 100

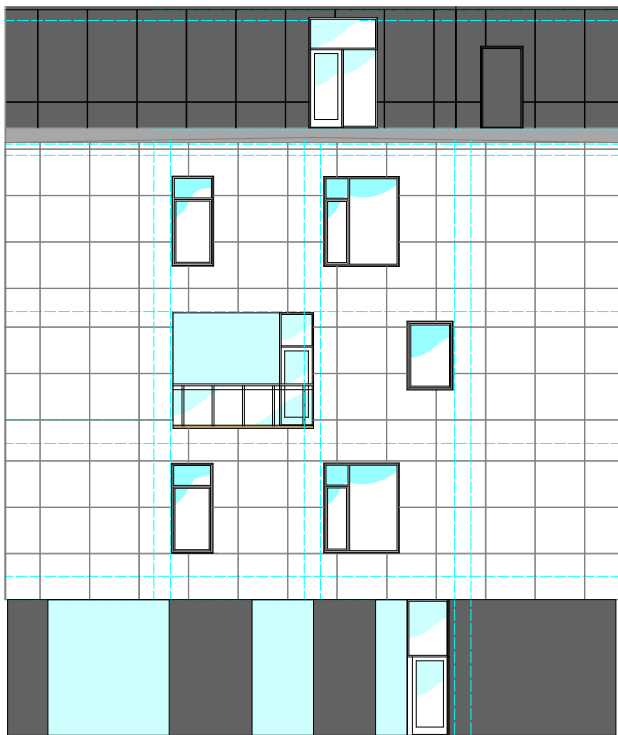

Fasad mot Söder
SKALA 1 : 100

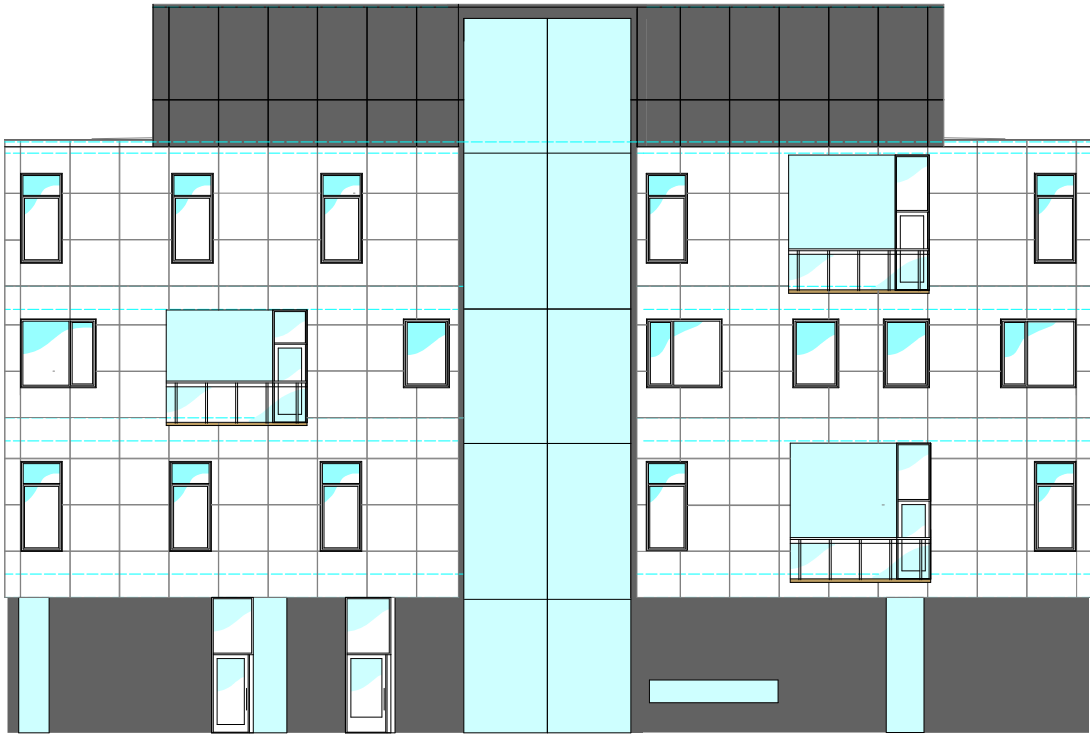

fasad mot Öster
SKALA 1 : 100

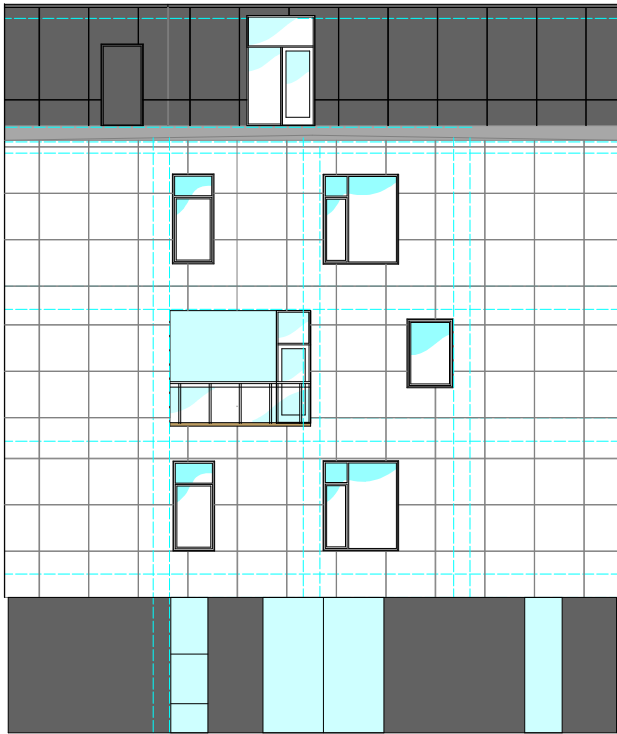

Fasad mot Norr
SKALA 1 : 100

- FÖRKLARINGAR
Formica Vivixpanel
- F7912 grå
 - F1040 vit
 - invändiga balk.
F3855
 - modulskarv

BET	ÄNDRINGEN AVSER	DATUM	SIGN
RELATIONSHANDLING			
HSB Living Lab			
swedish modules			
☒ A	Företagsnamn	Telefon	
UPPDRAGS NR Gbg 1410		RITAD/KONSTR AV P.A	UPPDRAGSLEDARE M.M
DATUM 2016.04.24		ANSVARIG M.S	
HSB Living Lab			
Fasadskivor- indelning			
SKALA A1 1:100 A3 1:50		NUMMER A40.1-3-1000	BET

Ursprungshandling av Tengbomsarkitektkontor
arkitekt: Peter Elfstrand