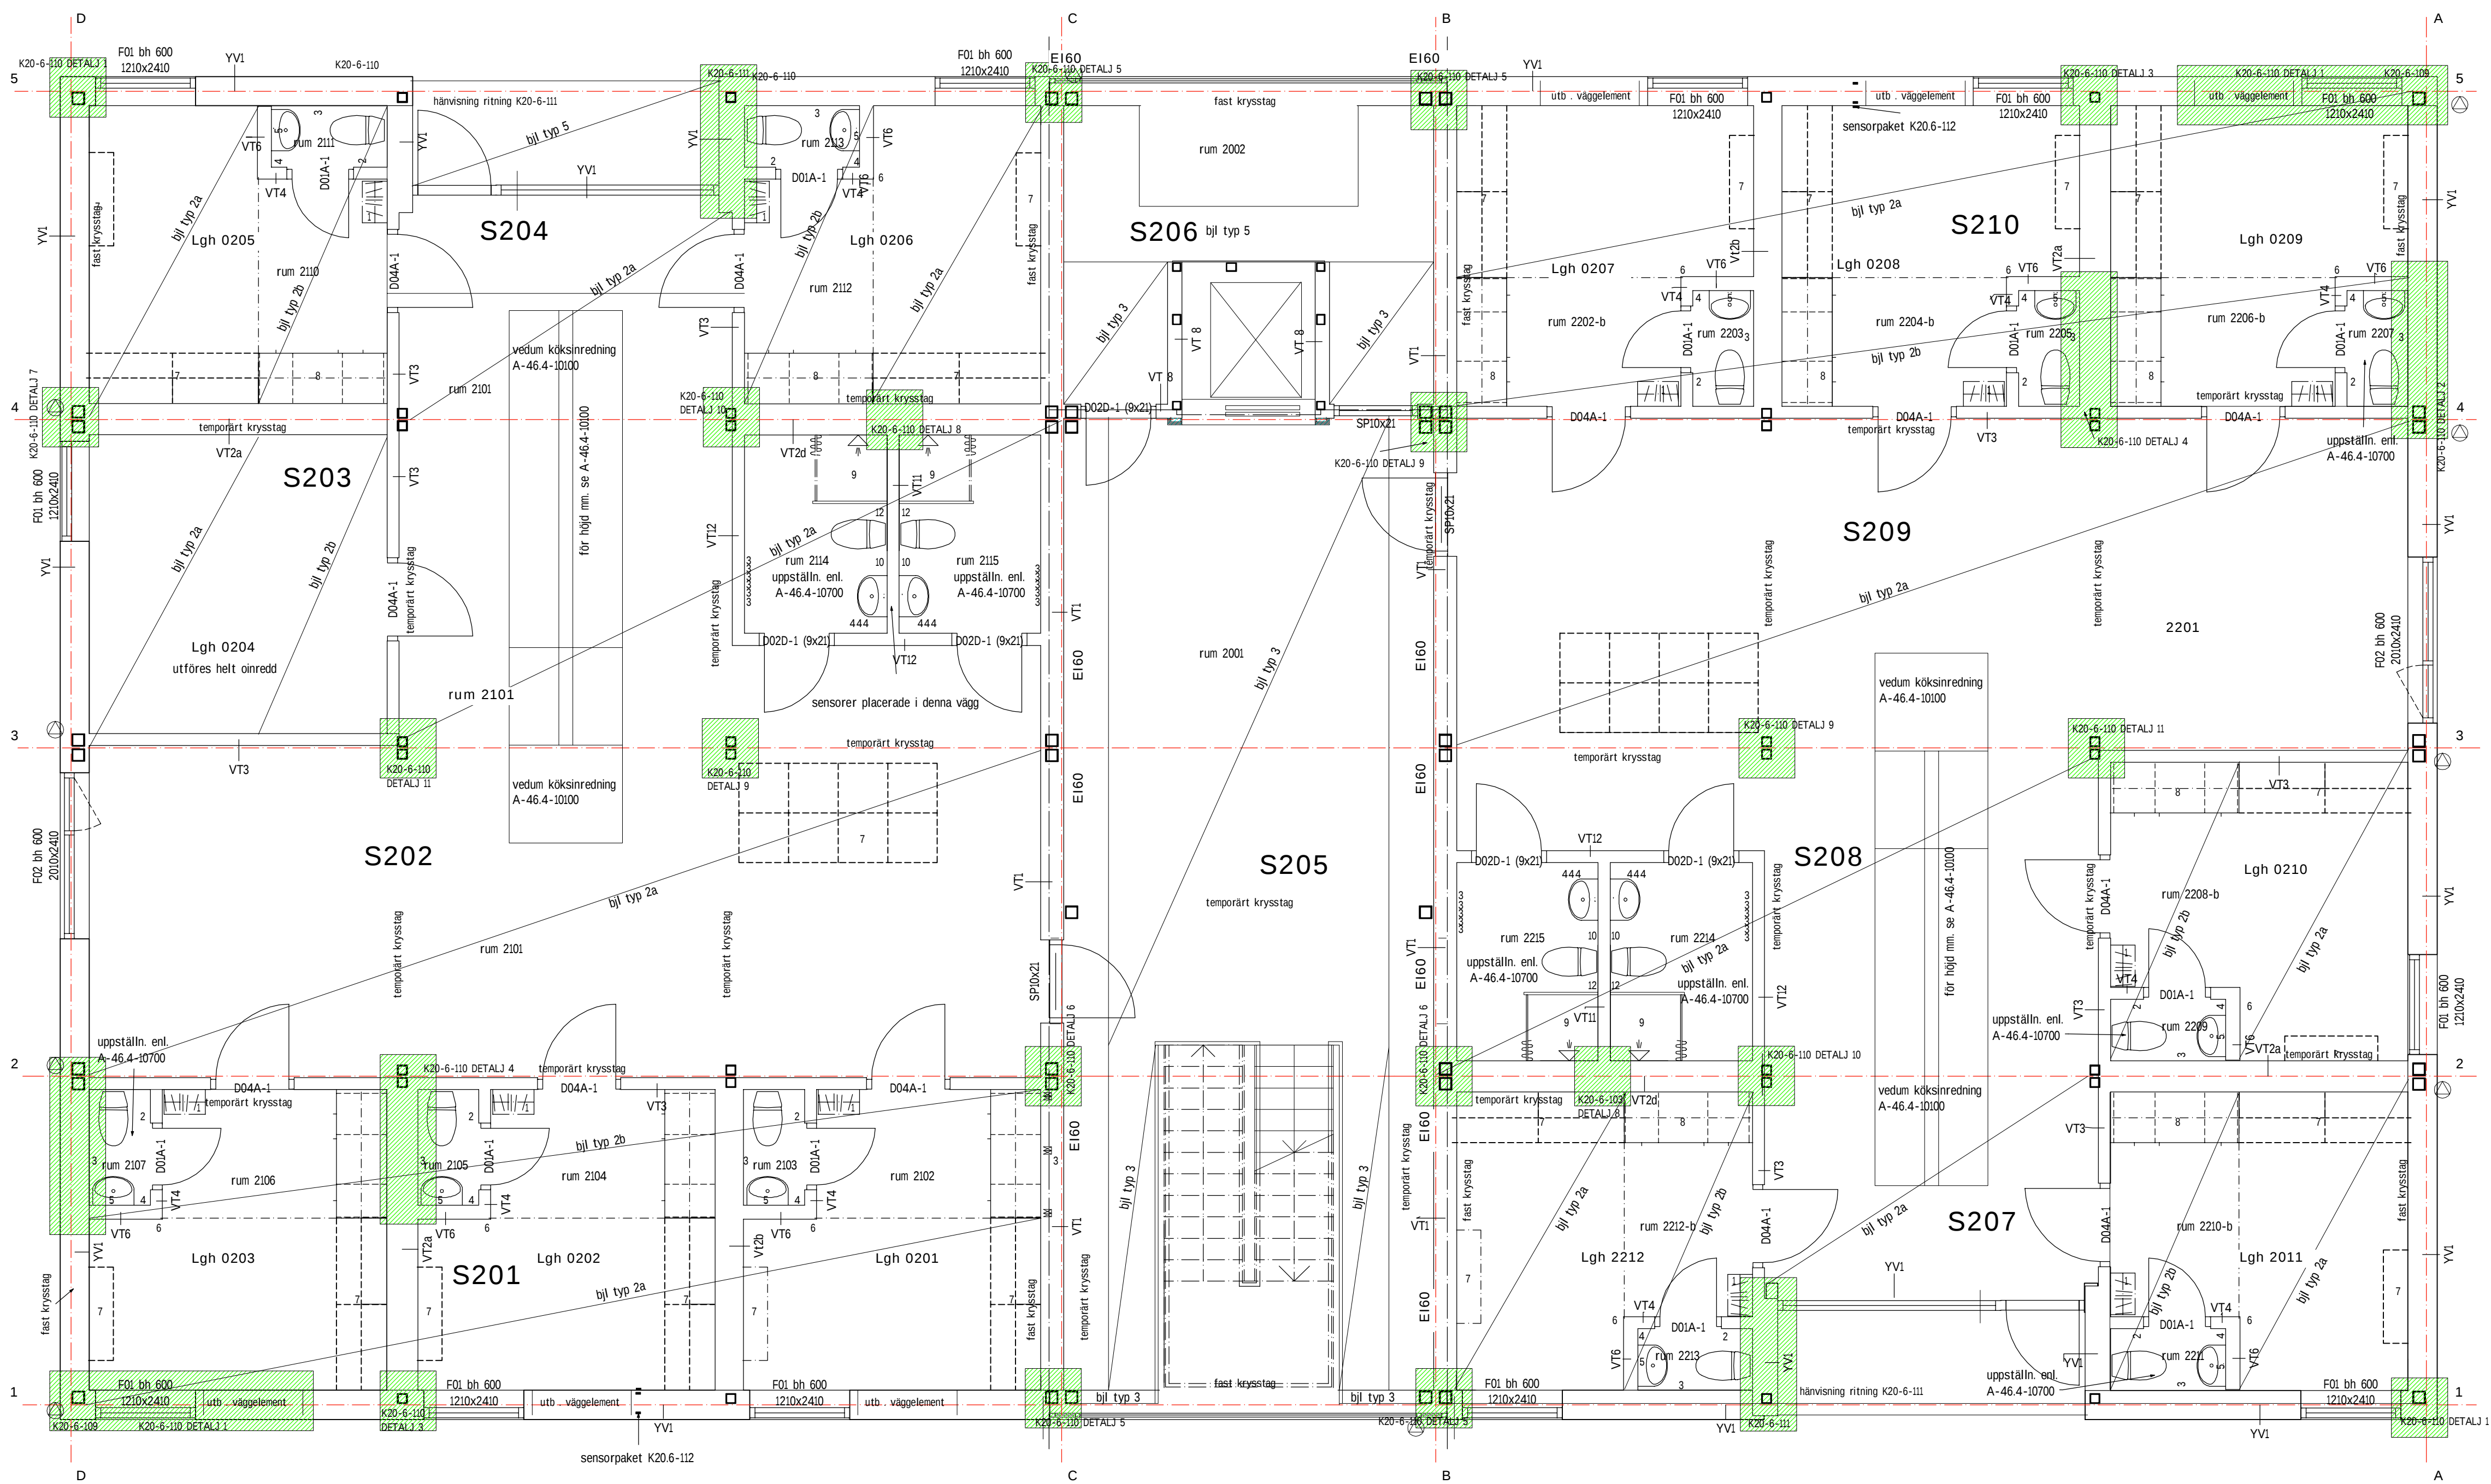


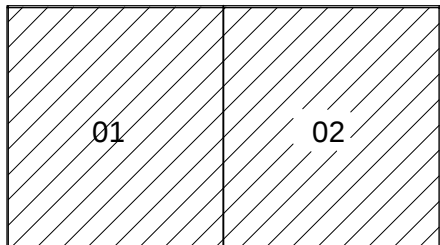
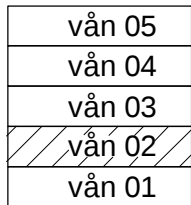


PLAN 2

SKALA 1:50



Ursprungshandling av Tengboms arkitektkontor.
Arkitekt: Peter Elfstrand

BET	ANT	ÄNDRINGEN AVSER	DATUM	SIGN
RELATIONSHANDLING				
				
HSB - där möjligheterna bär				
ORIENTERINGSGRUPP				
				
PLAN		SEKTION		
A		T. 031-60 64 60		
×	BY	SNICKERIE		T. 0510-260 40
BR		BENGTH DAHLGREN		T. 031-720 25 00
E		REJLERS		T. 0771-78 00 00
V		BENGTH DAHLGREN		T. 031-720 25 00
W		BENGTH DAHLGREN		T. 031-720 25 00
AK		ÄF		T. 010-505 00 00
K		TYRÉN		T. 010-452 20 00
L		TENGBOM		T. 031-60 64 60
UPPGIFTS NR		RITAD/KONSTRUERAD AV		HANDLAGGARE
G06 1410		PA		PA
DATUM		ANSVARIG		
2016-04-01		PA		
HSB Living Lab Modulritning Plan 2				
SKALA A1= 1:50 A3= 1:100		RITNINGSNUMMER A-40-1-10200		BET