

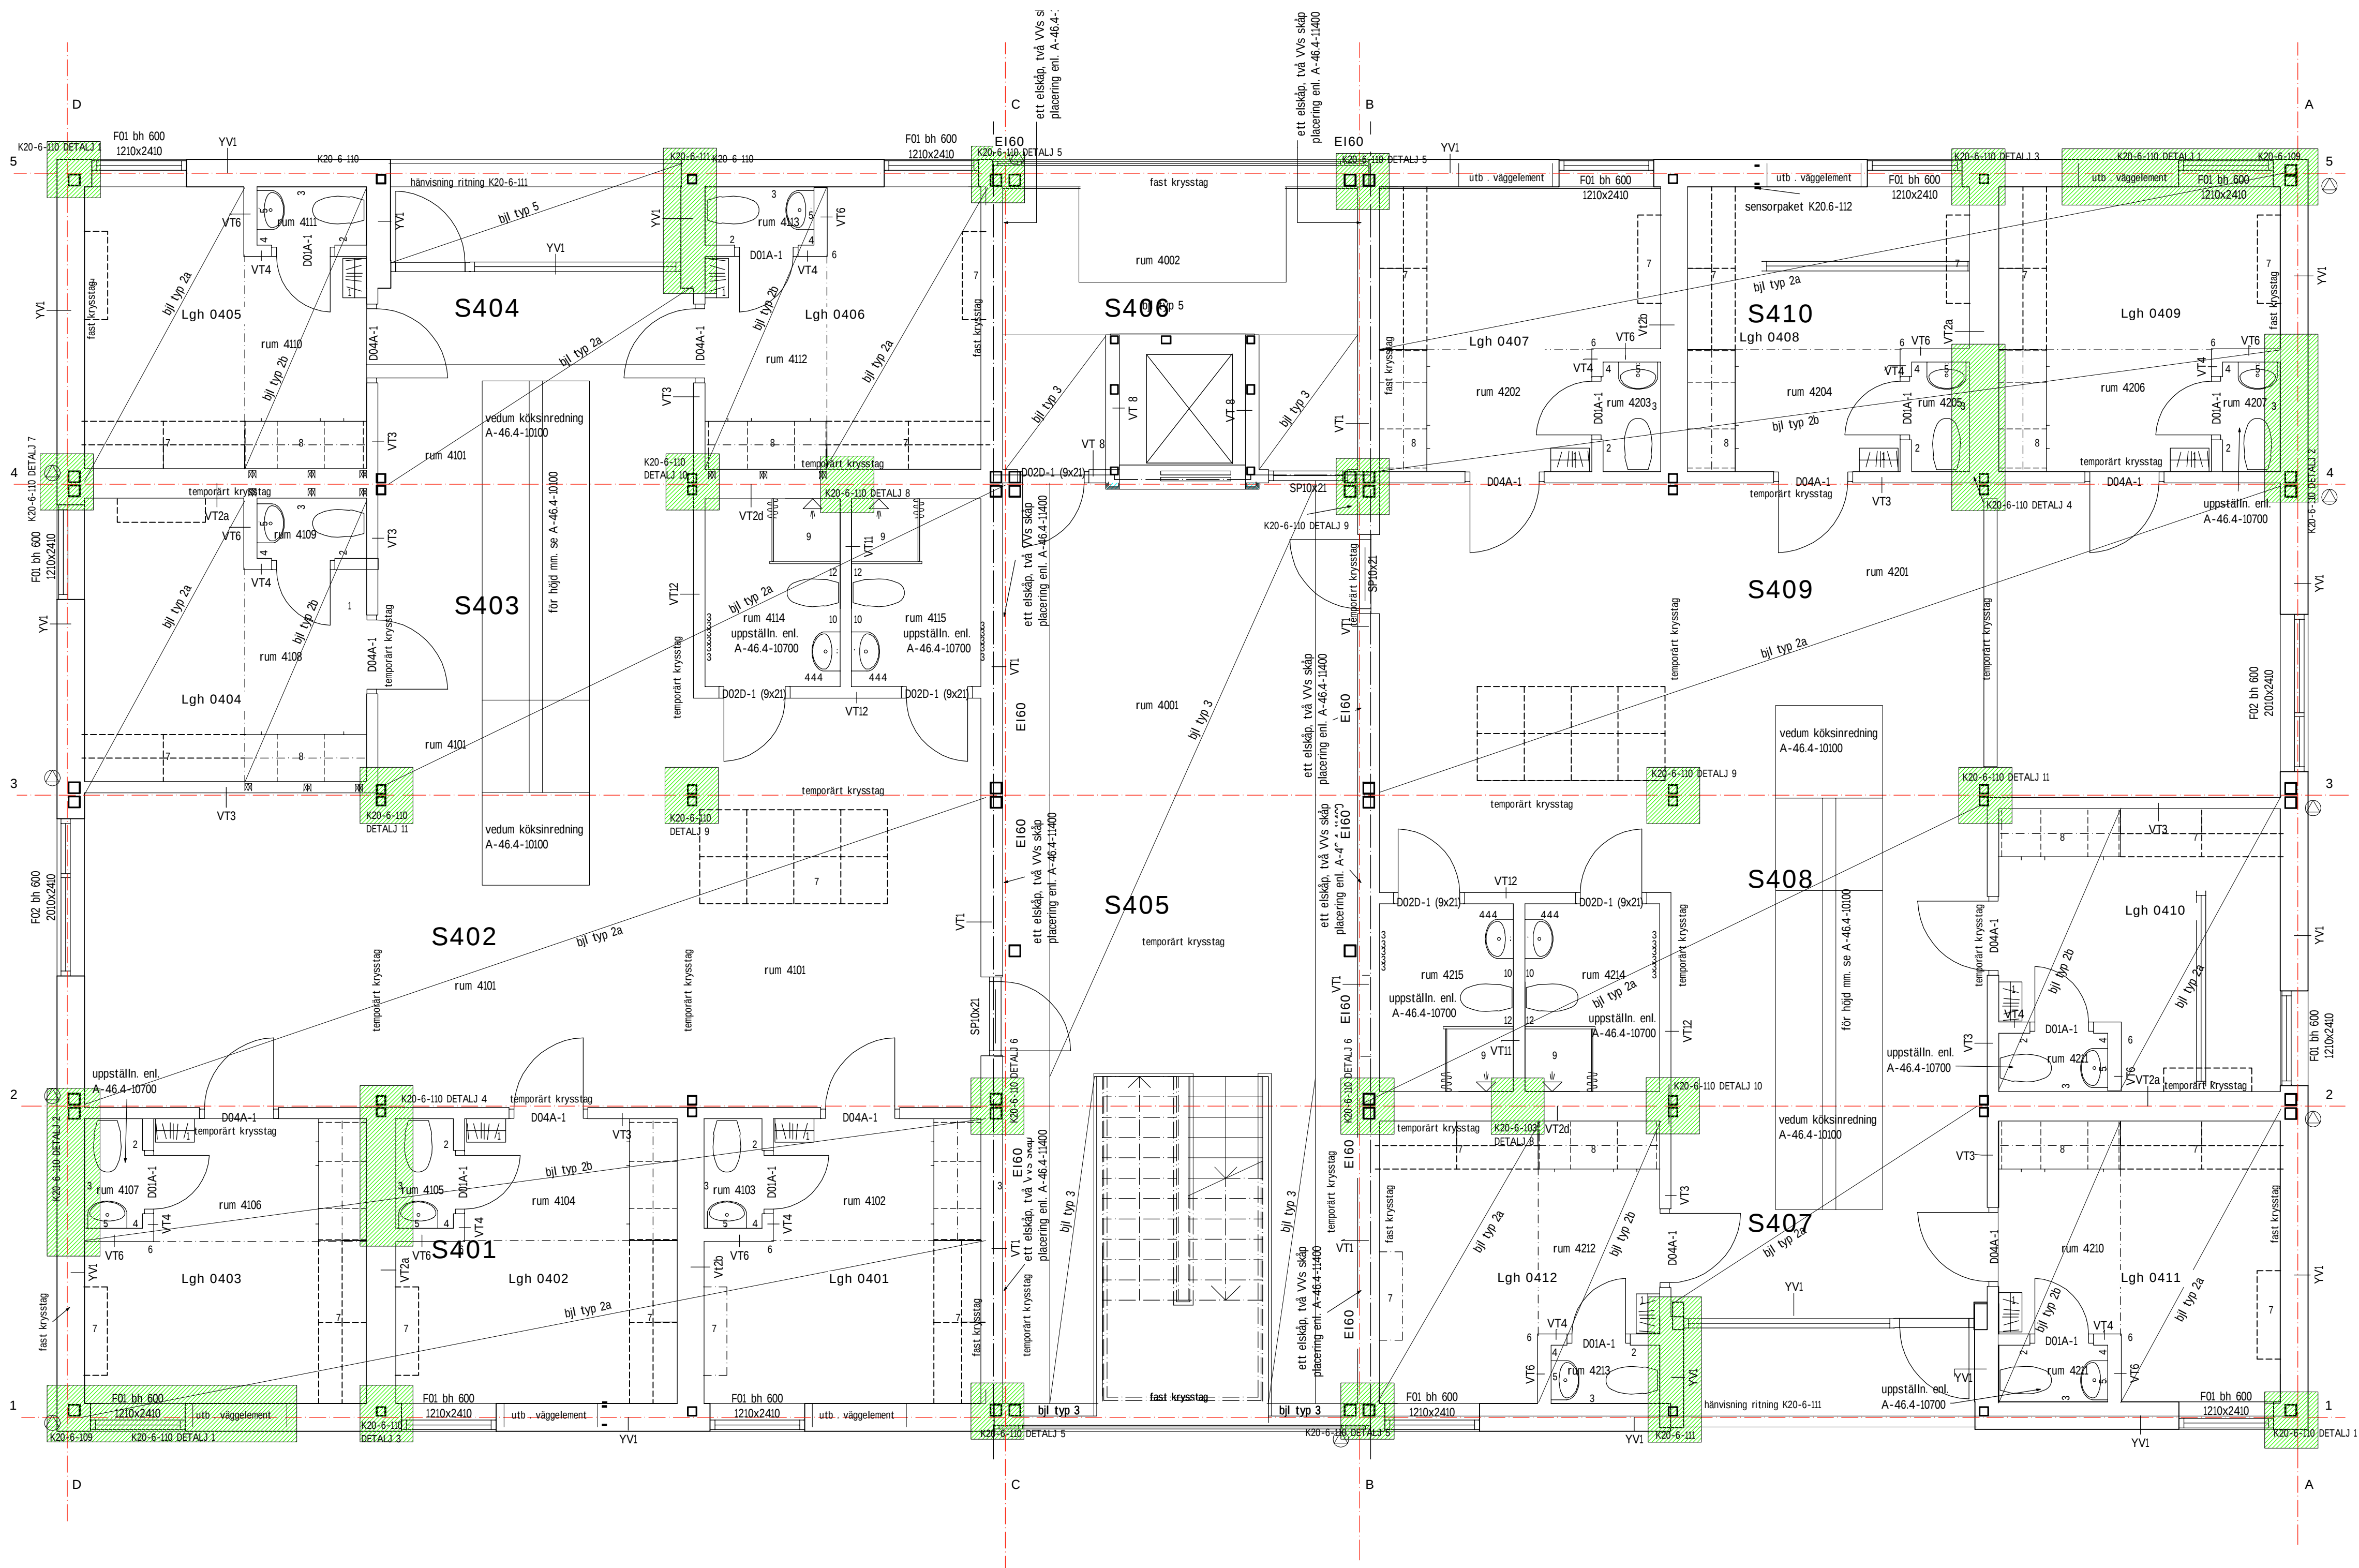


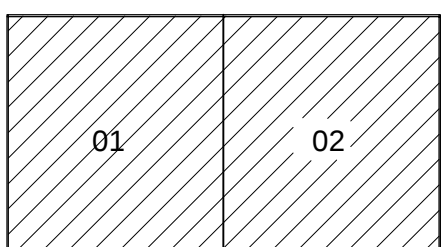

PLAN 4

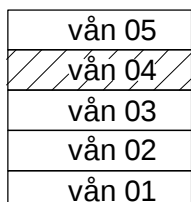

Ursprungshandling av Tengboms arkitektkontor.
Arkitekt: Peter Elfstrand

BET	ANT	ÄNDRINGEN AVSER	DATUM	SIGN
RELATIONSHANDLING				
				
HSB - där möjligheterna bör				
ORIENTERINGSFÖR				
				
PLAN		SEKTION		
A	TENGBOM	T. 031-60 64 60		
X BY	SNICKERIE	T. 0510-260 40		
BR	BENGT DAHLGREN	T. 031-720 25 00		
E	REJLERS	T. 0771-78 00 00		
V	BENGT DAHLGREN	T. 031-720 25 00		
W	BENGT DAHLGREN	T. 031-720 25 00		
AK	ÄF	T. 010-505 00 00		
K	TYRÉNS	T. 010-452 20 00		
L	TENGBOM	T. 031-60 64 60		
UPPRÄS NR	RITAD/KONSTRUERAD AV	HANDLAGGARE		
Gog 1410	PA	PA		
DATUM	ANSVARIG			
2016-04-01	PA			
HSB Living Lab Modulritning Plan 4				
SKALA	RITNINGSNUMMER			BET
A1= 1:100 A3= 1:200	A-40-1-10400			