
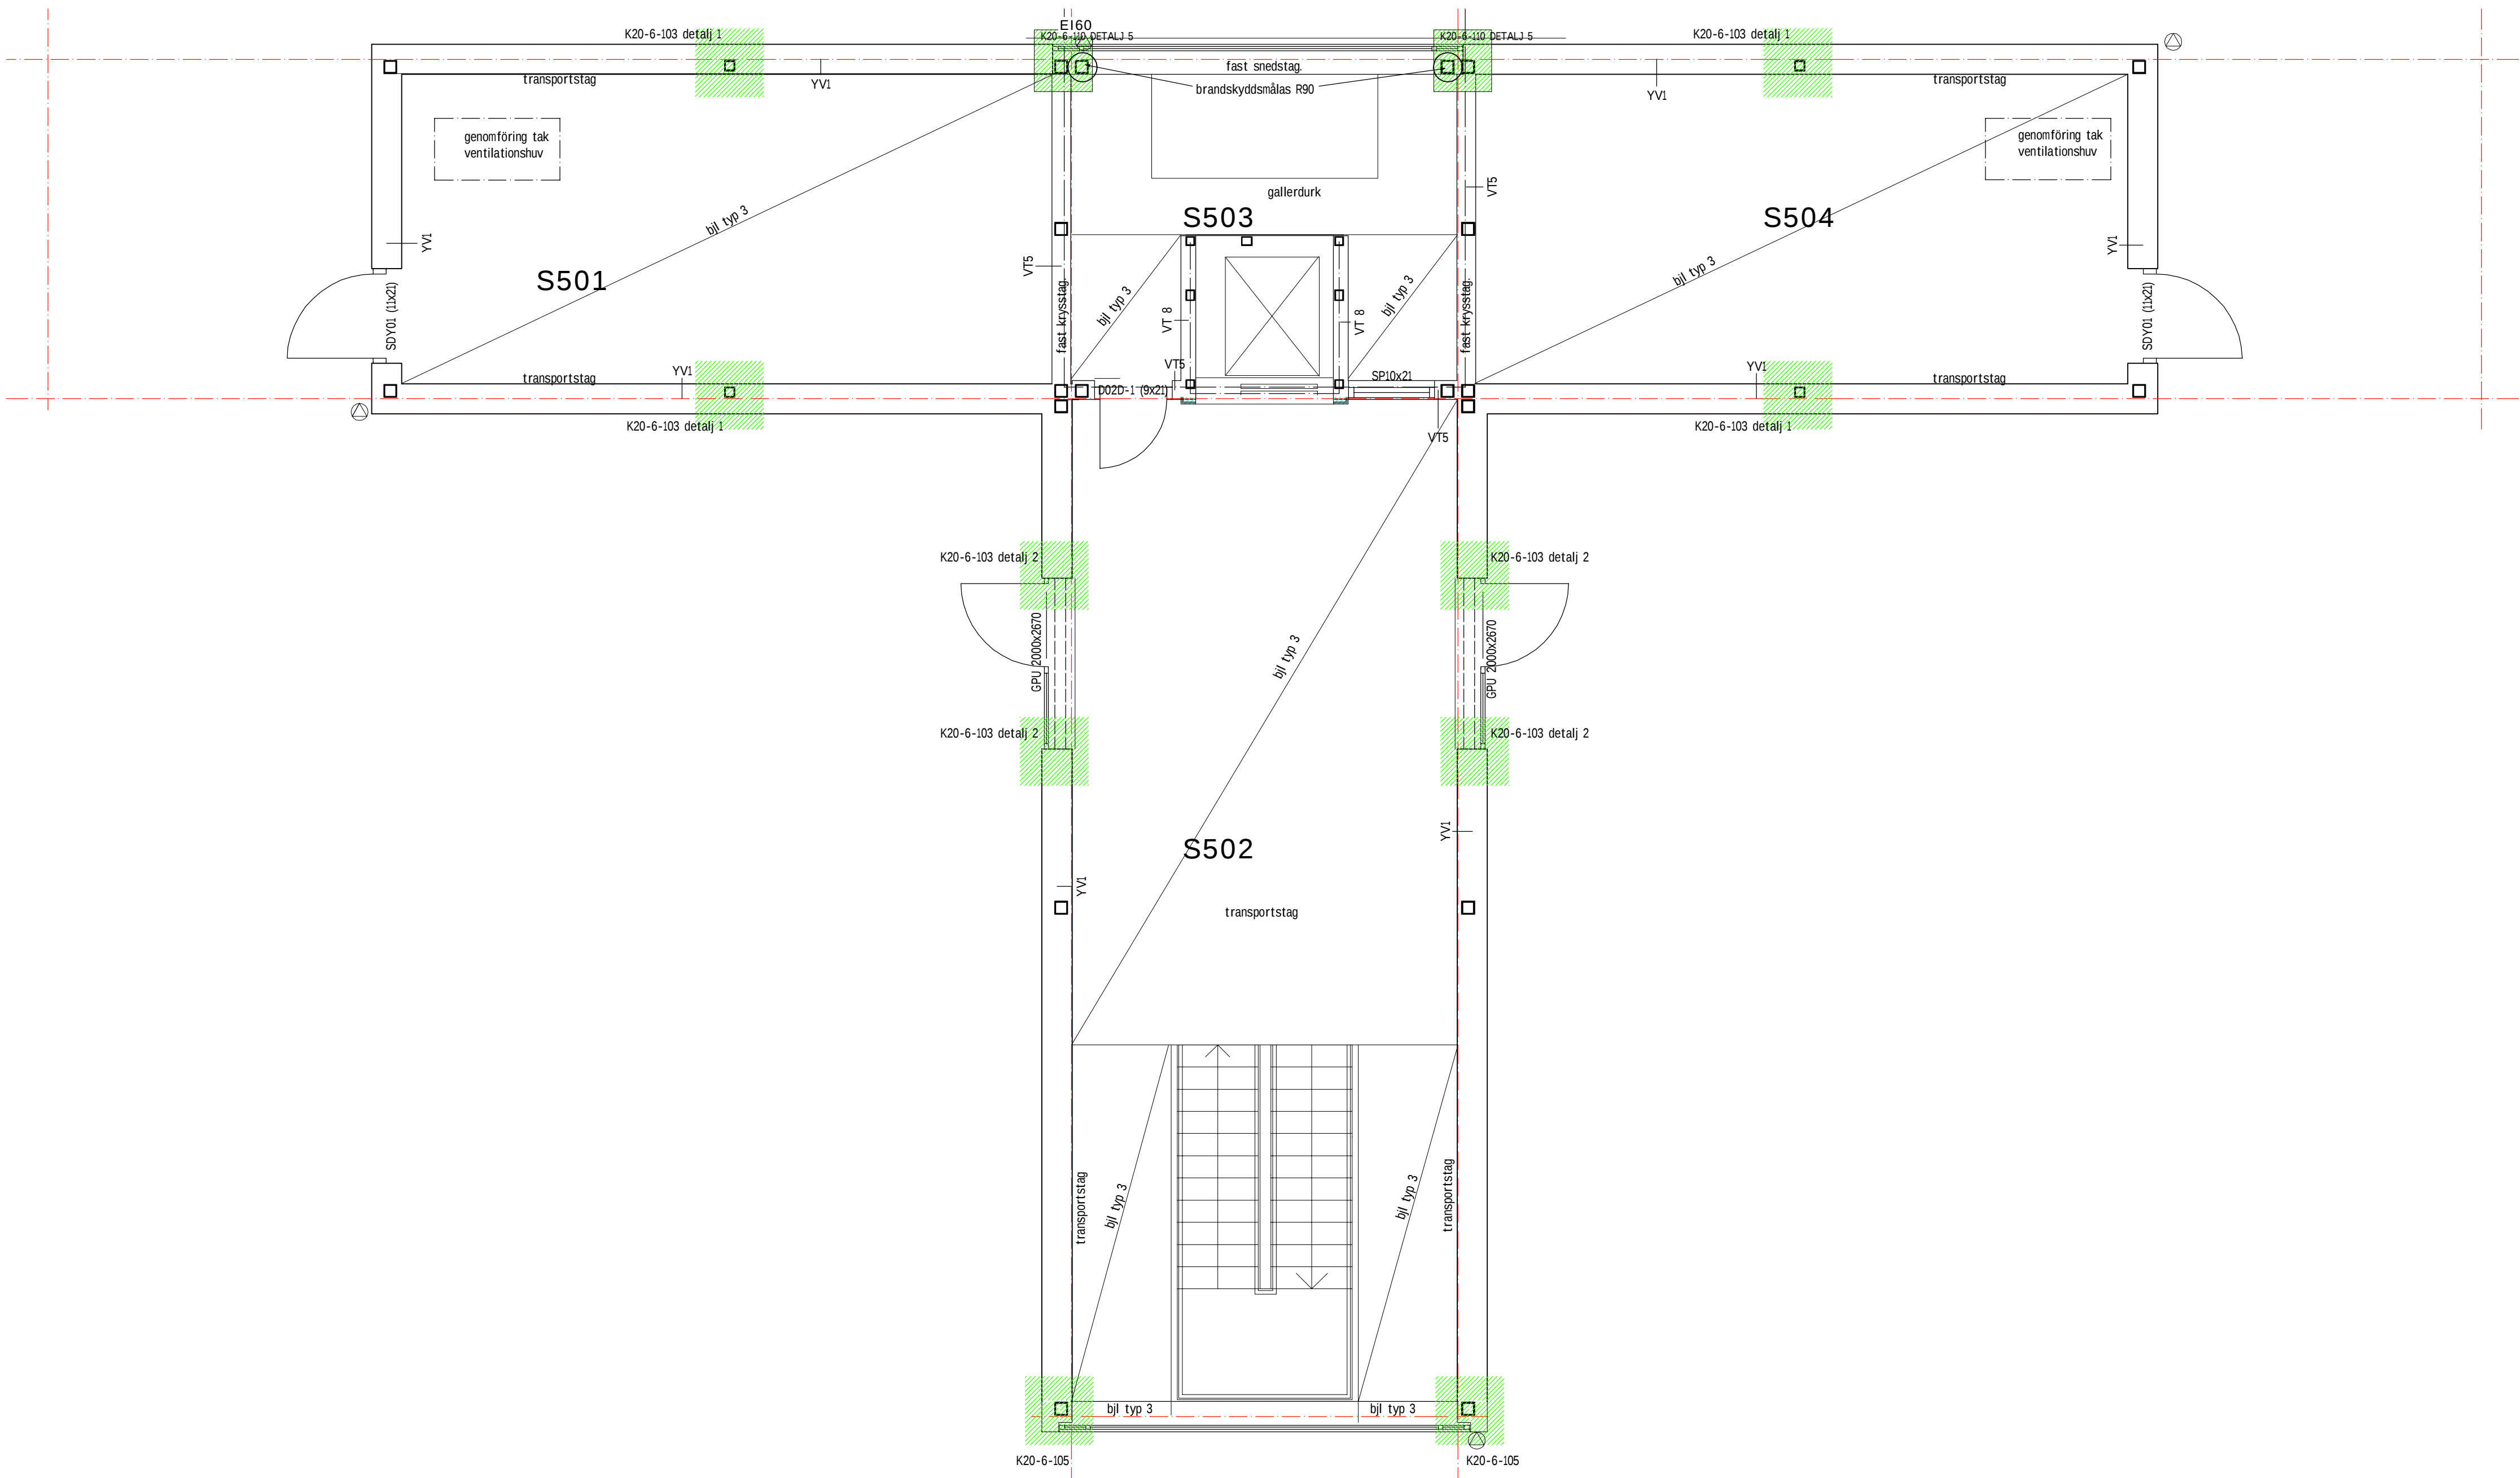
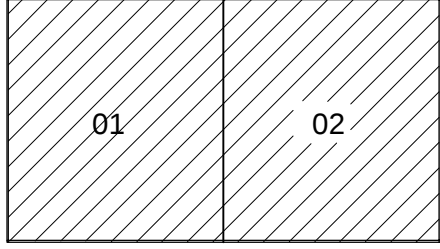


PLAN 5

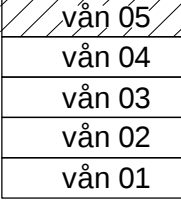

Ursprungshandling av Tengboms arkitektkontor.
Arkitekt: Peter Elfstrand

BET	ANT	ÄNDRINGEN AVSER	DATUM	SIGN
RELATIONSHANDLING				
				
HSB - där möjligheterna bor				
ORIENTERINGSFIGUR				
				
PLAN			SEKTION	
A TENGBO			T. 031-60 64 60	
BY SNICKERIE			T. 0510-260 40	
BR BENG Dahlgren			T. 031-720 25 00	
E REJLERS			T. 0771-78 00 00	
V BENG Dahlgren			T. 031-720 25 00	
W BENG Dahlgren			T. 031-720 25 00	
AK ÄF			T. 010-505 00 00	
K TYRÉN			T. 010-452 20 00	
L TENGBO			T. 031-60 64 60	
UPPGIFTS NR Gbg 1410		RITAD/KONSTRUERAD AV PA		HANDLAGGARE PA
DATUM 2016-04-01		ANSVARIG PA		
HSB Living Lab Modulritning Plan 5				
SKALA A1= 1:50 A3= 1:100		RITNINGSSUMMER A-40-1-10500		BET