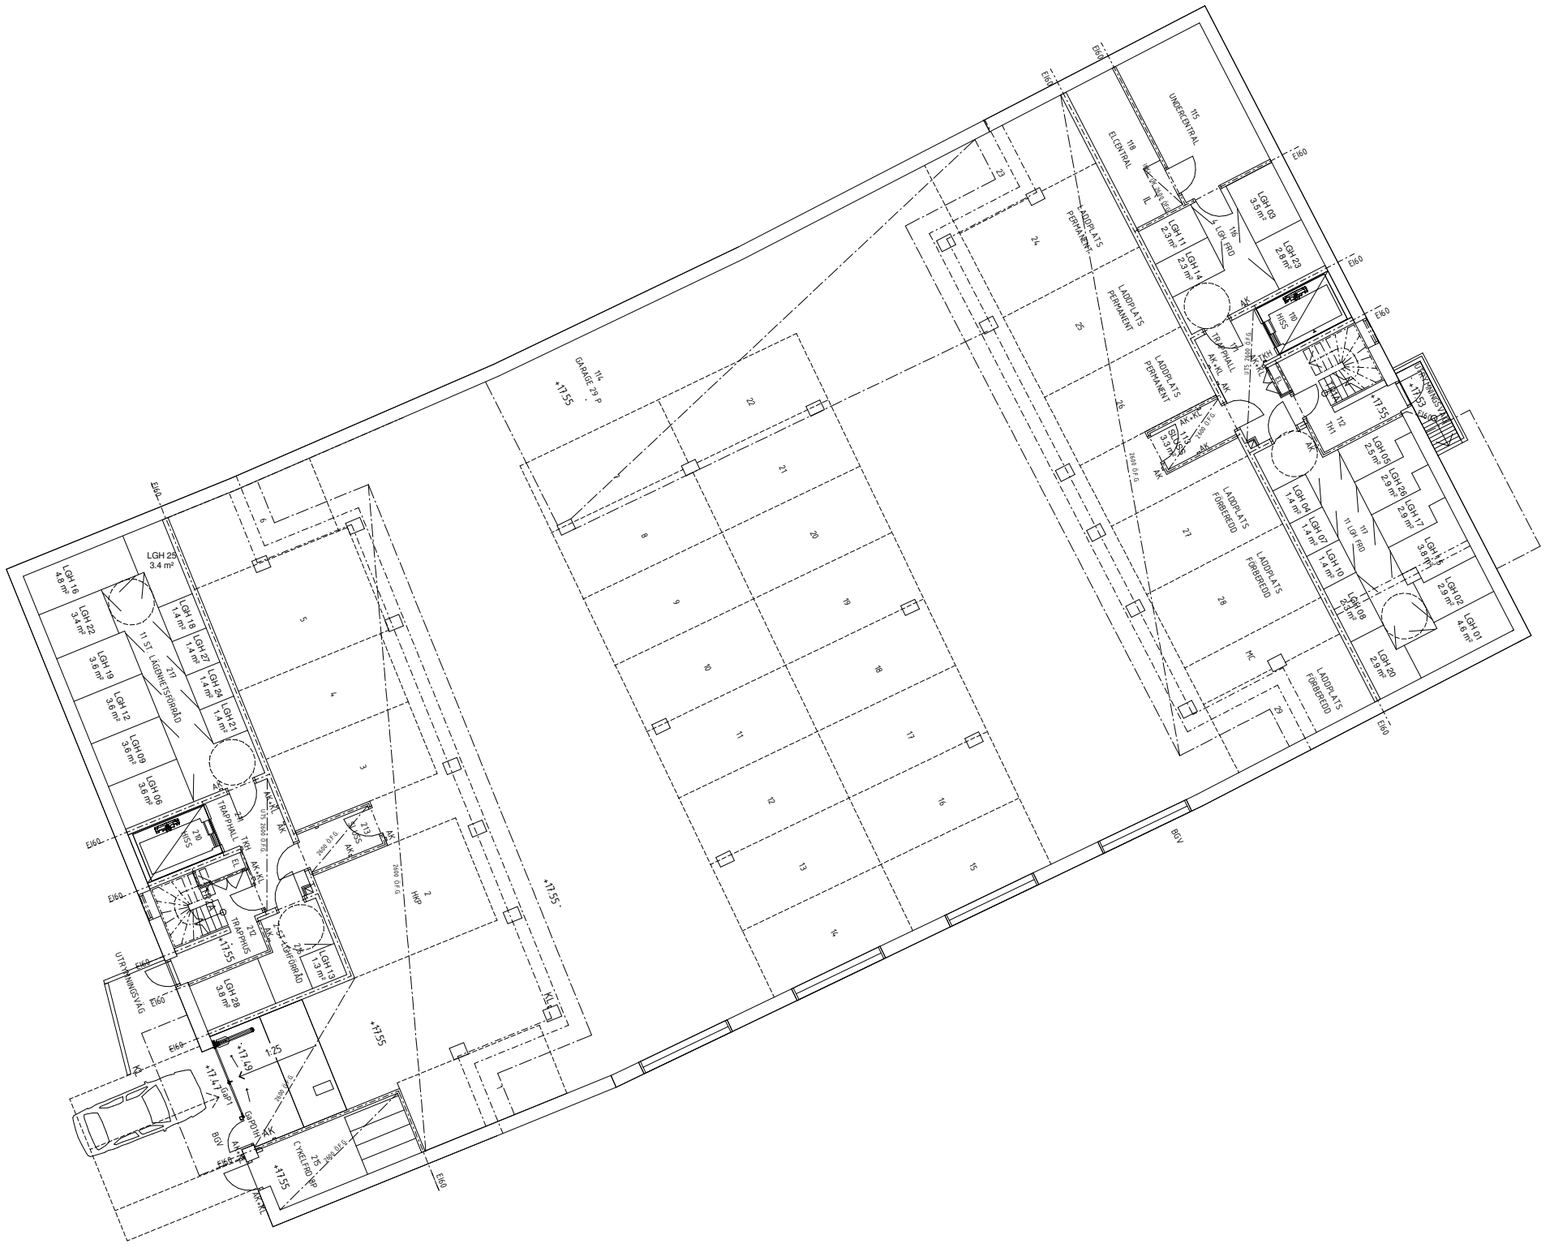

0 1 2 3 4 5 6 7 8 9 10m

SKALA 1:100

FÖRKLARINGAR

FÖRKLARINGAR, FÖRESKRIFTER OCH HÄNVISNINGAR ENL. A40-1-1020

BYGGHANDLING OCH RITNINGSUNDERLAG FRÅN TOTALENTREPRENÖR LIGGER TILL GRUND FÖR UPPRÄTTANDE AV RELATIONSHANDLING.

BET	ANT	ÄNDRINGEN AVSER	DATUM	SIGN

RELATIONSHANDLING

KUNGSVYN

HSB – där möjligheterna bor

ORIENTERINGSFIGUR

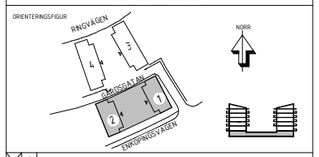

X	A	AMNEBY FORSLUND ARKITEKTER	TEL. 070-5 83 12 11
	AK	ACAD	TEL. 0733-49 80 72
	BR	BRANDKONSULTEN	TEL. 0709-10 83 99
	E	RAMBÖLL	TEL. 070-600 18 42
	K	SÖREN LUNDGREN BYGGKONSULT	TEL. 08-706 45 82
	L	MÄLARK	TEL. 070-609 63 83
	SK	CIVILBYRÅN	TEL. 070-275 20 09
	ST	VST-NORDIC	TEL. 070-227 68 69
	V	SAVTEC	TEL. 073-515 55 48

UPPDRAG	RITAD AV	HANDLÄGGARE
20318	DHK	RVR
DATUM 2020-10-16	ANSVARIG MALIN AMNEBY	

KV. KUNGSÄNGEN KYRKBY 2:310
KUNGSÄNGEN, UPPLANDS-BRO
SAMMANSTÄLLT
GARAGE-/KÄLLARPLAN 01 HUS 1-2

SKALA	NUMMER	BET
A1 1:100 A3 1:200	A40-1-1001	